調整年月	摘要
第1回　2012年12月	
第2回　2019年 2月	
第3回　2023年 9月	

一般国道165号及び166号 南阪奈道路（美原JCT～美原IC）			——
工種	管理用平面図		——
名称	KP.0.000～KP.0.303 STA.0+00～STA.3+03	縮尺 1/2500	1/2
西日本高速道路株式会社 関西支社			

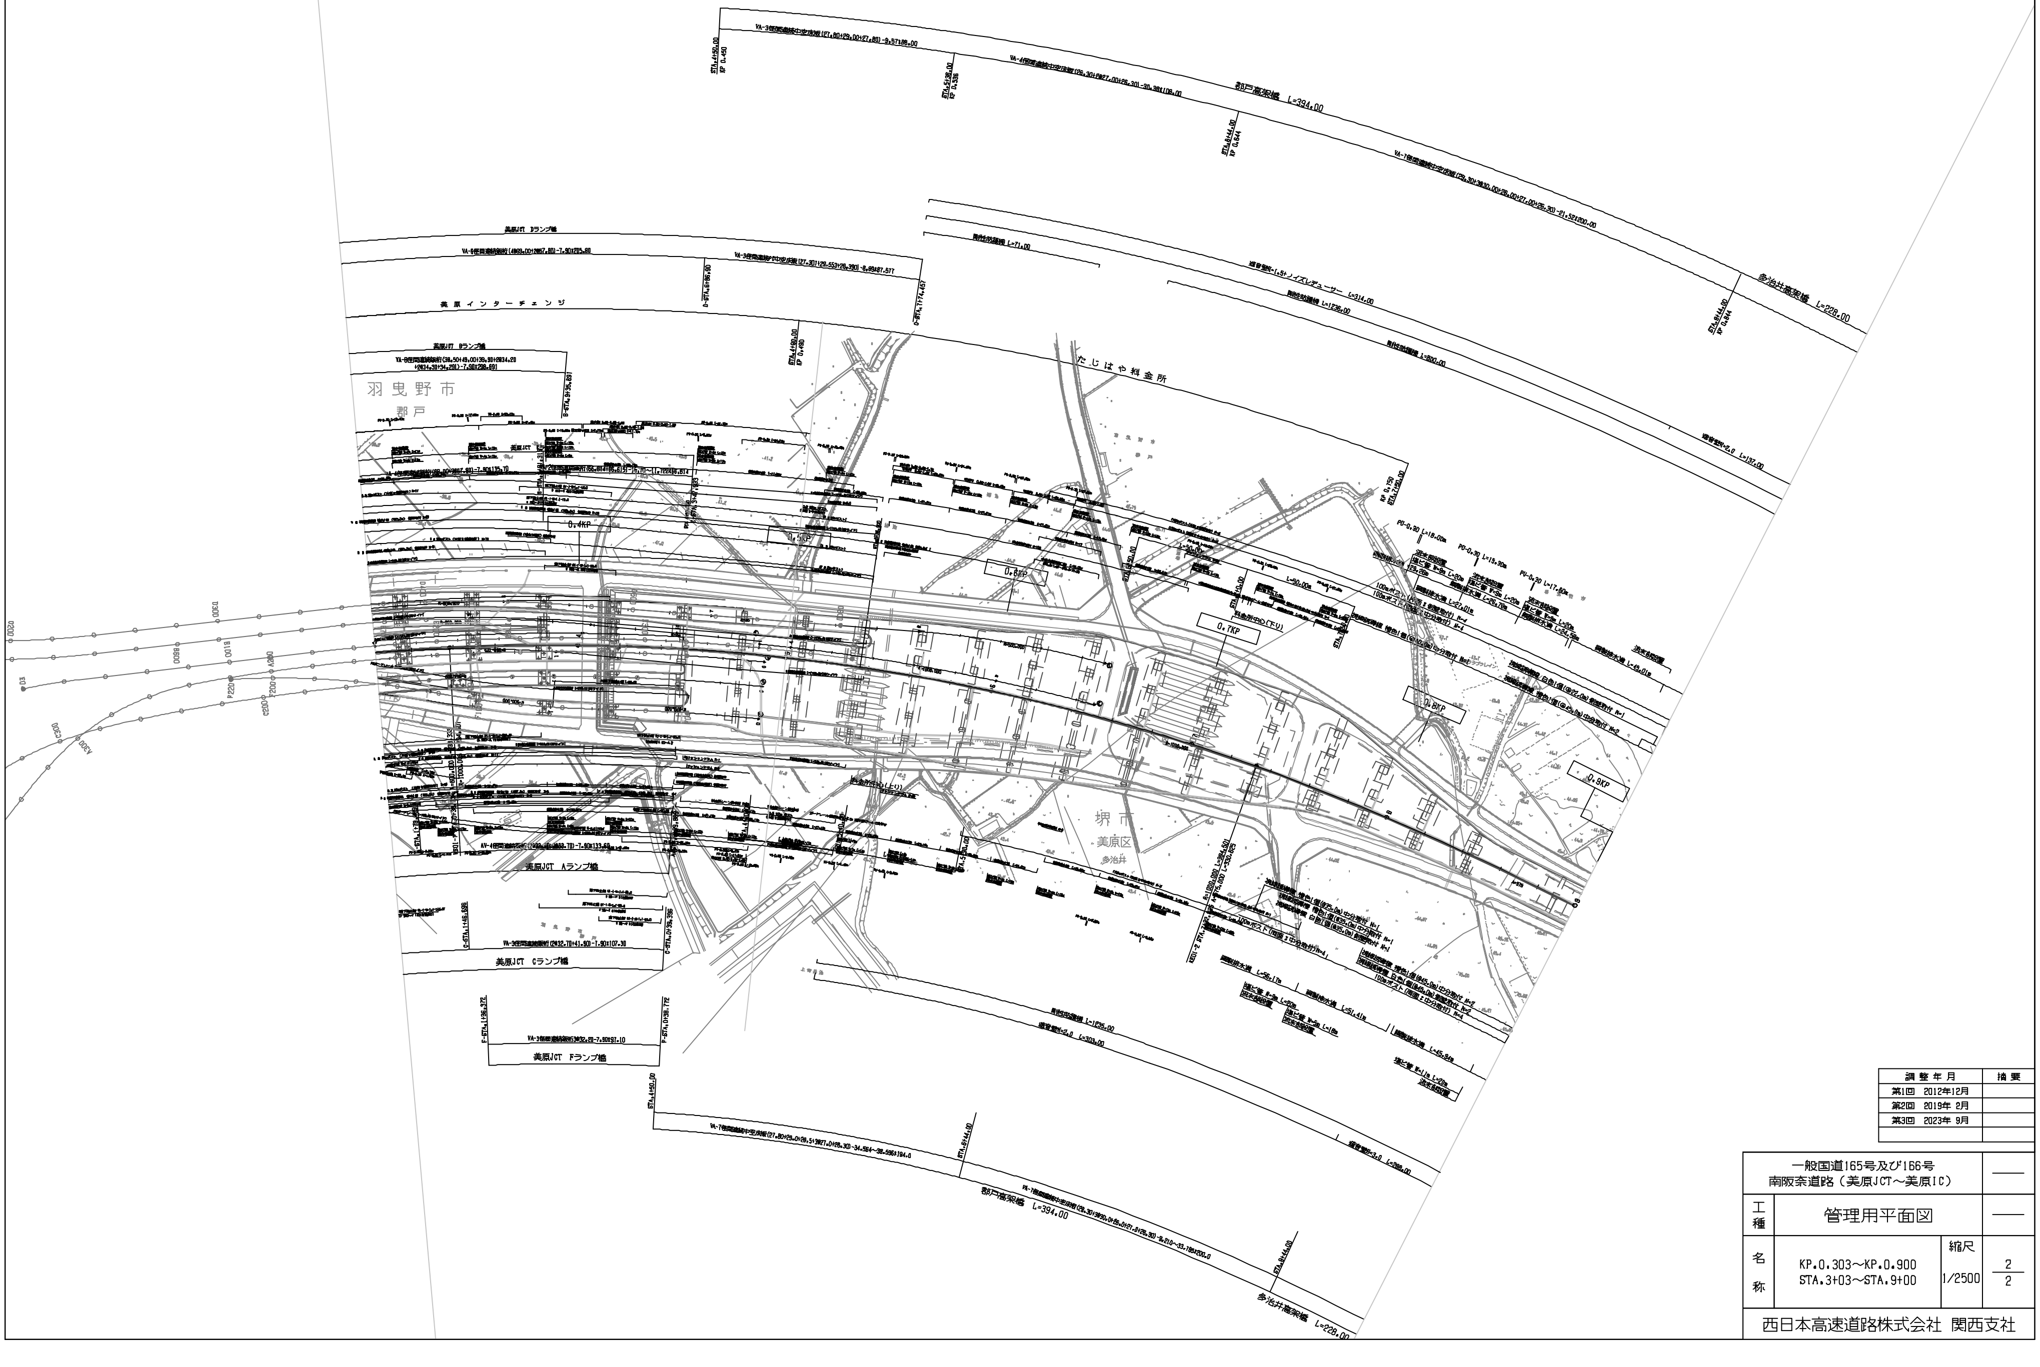

調整年月	摘要
第1回 2012年12月	
第2回 2019年 2月	
第3回 2023年 9月	

一般国道165号及び166号 南阪奈道路（美原JCT～美原IC）			――
工種	管理用平面図		――
名称	KP.0.303～KP.0.900 STA.3+03～STA.9+00	縮尺 1/2500	2/2

西日本高速道路株式会社 関西支社

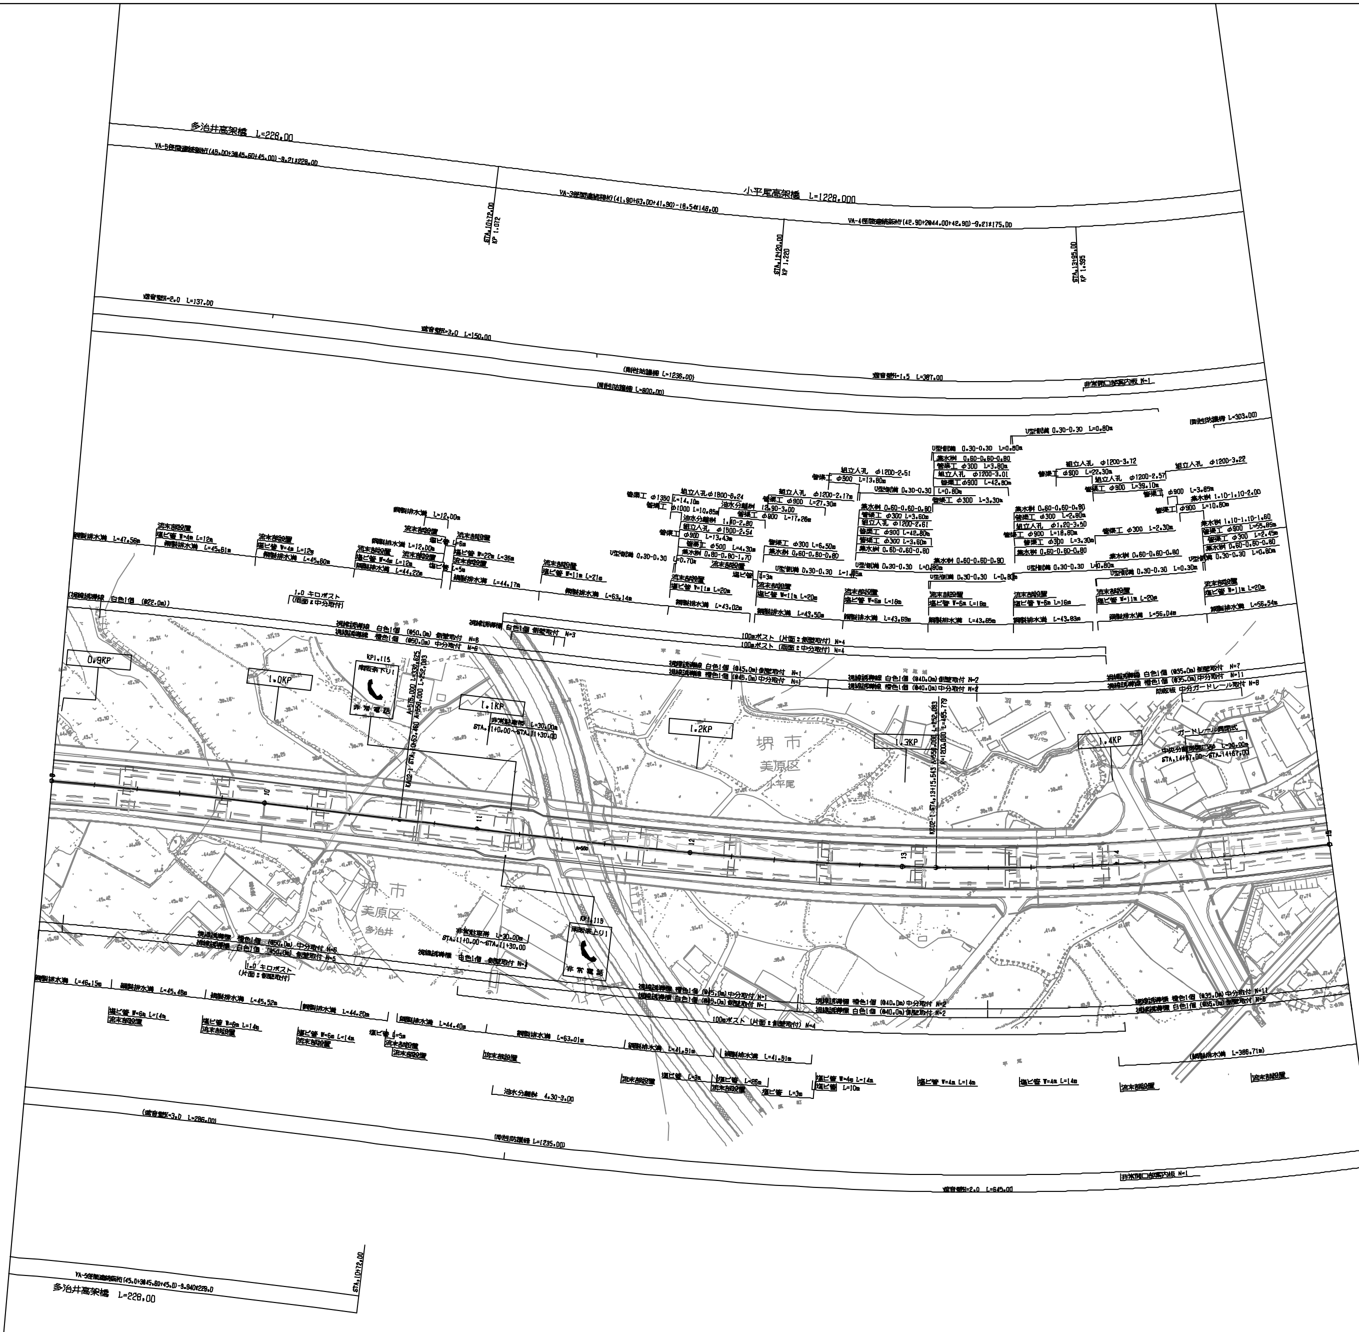

調整年月	摘要
第1回 2012年12月	
第2回 2019年 2月	


西日本高速道路株式会社 関西支社

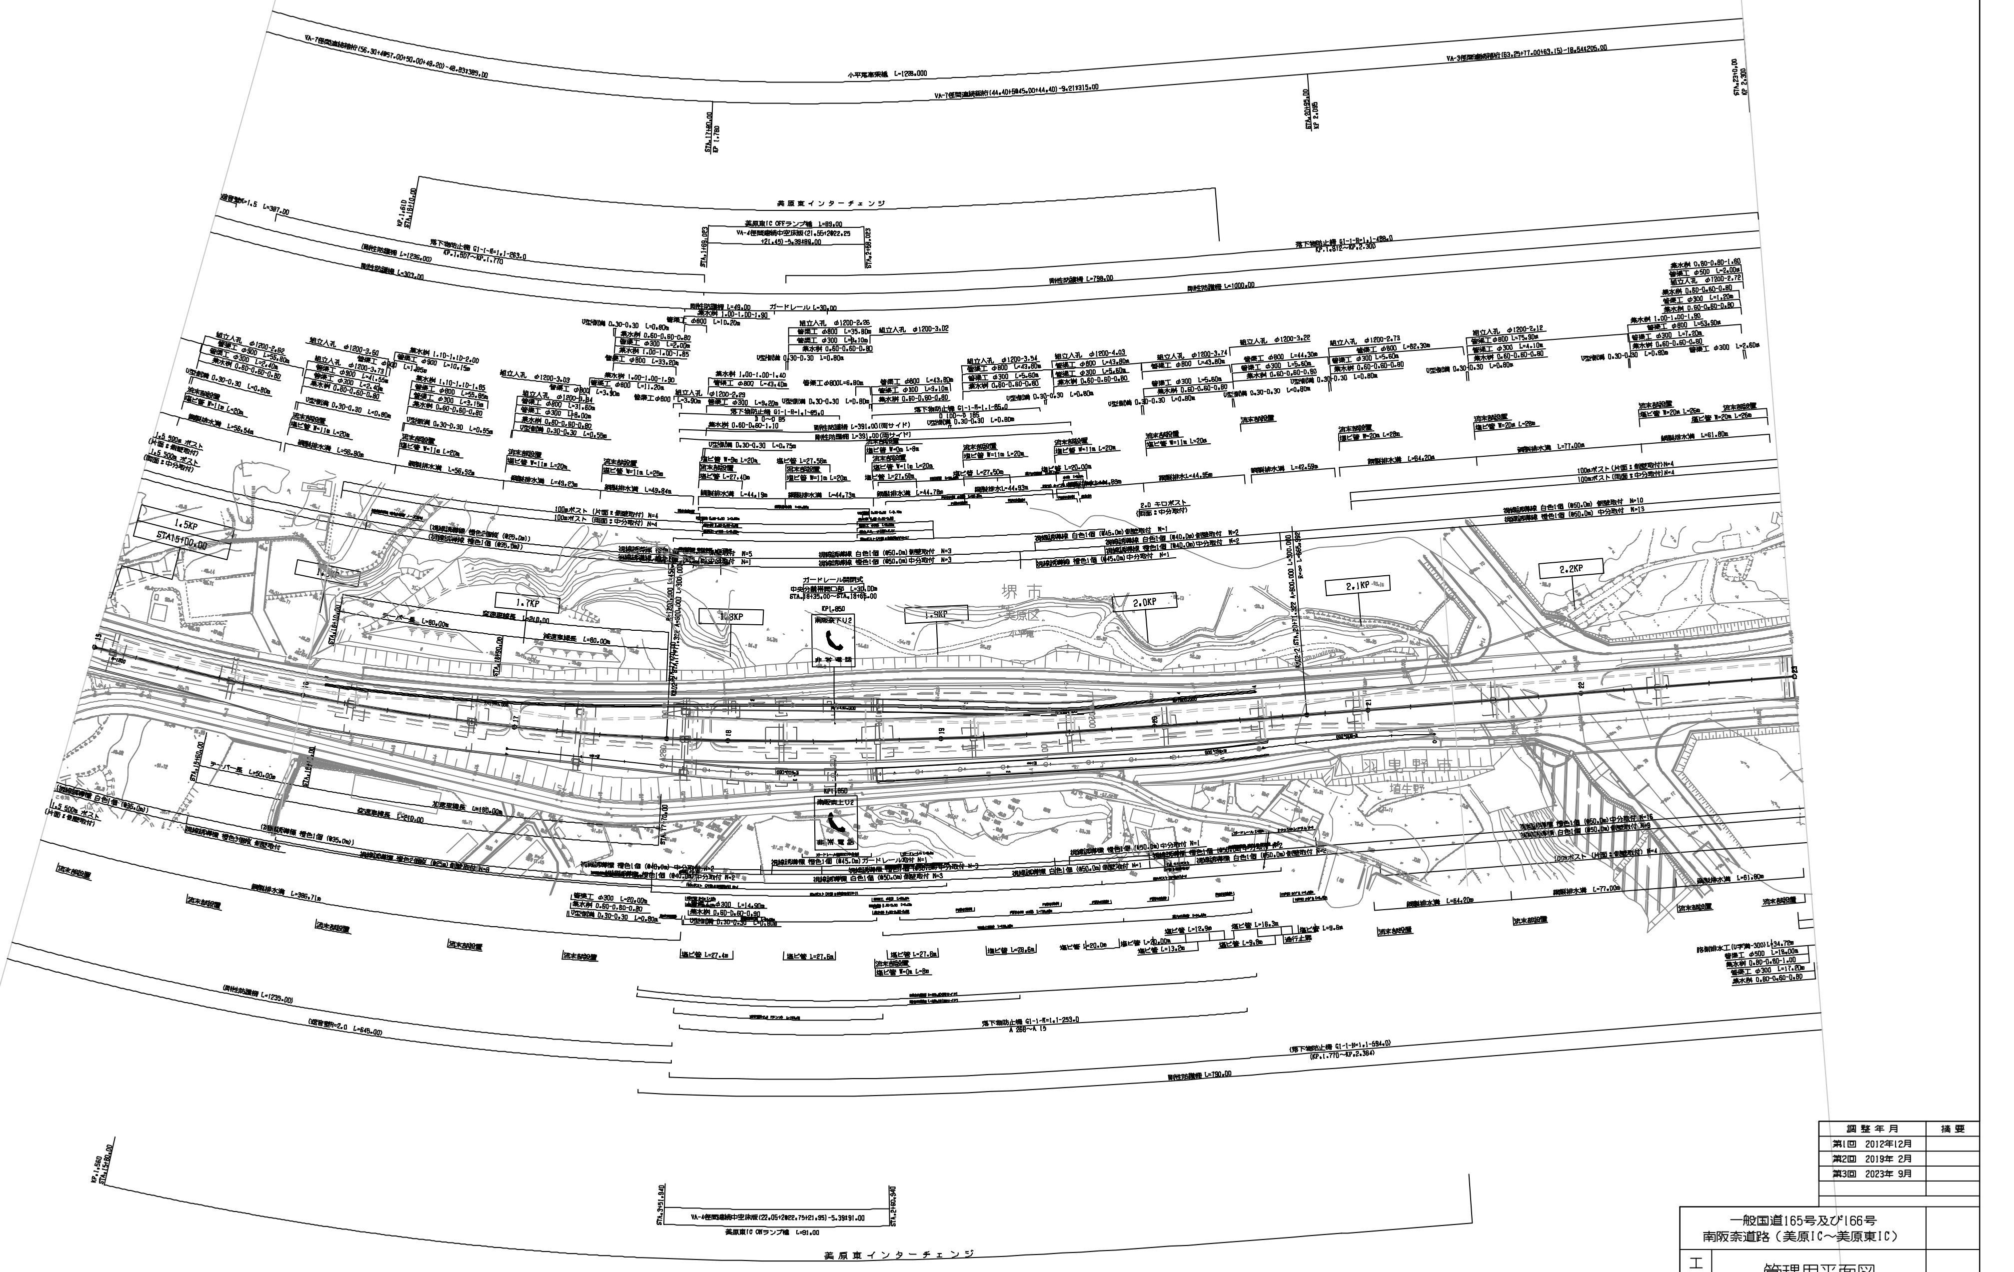

調整年月	摘要
第1回 2012年12月	
第2回 2019年 2月	
第3回 2023年 9月	

一般国道165号及び166号
南阪奈道路（美原IC～美原東IC）

工種	管理用平面図		
名称	KP.1.500～KP.2.300 STA.15+00～STA.23+00	縮尺 1/2500	2/2

西日本高速道路株式会社 関西支社

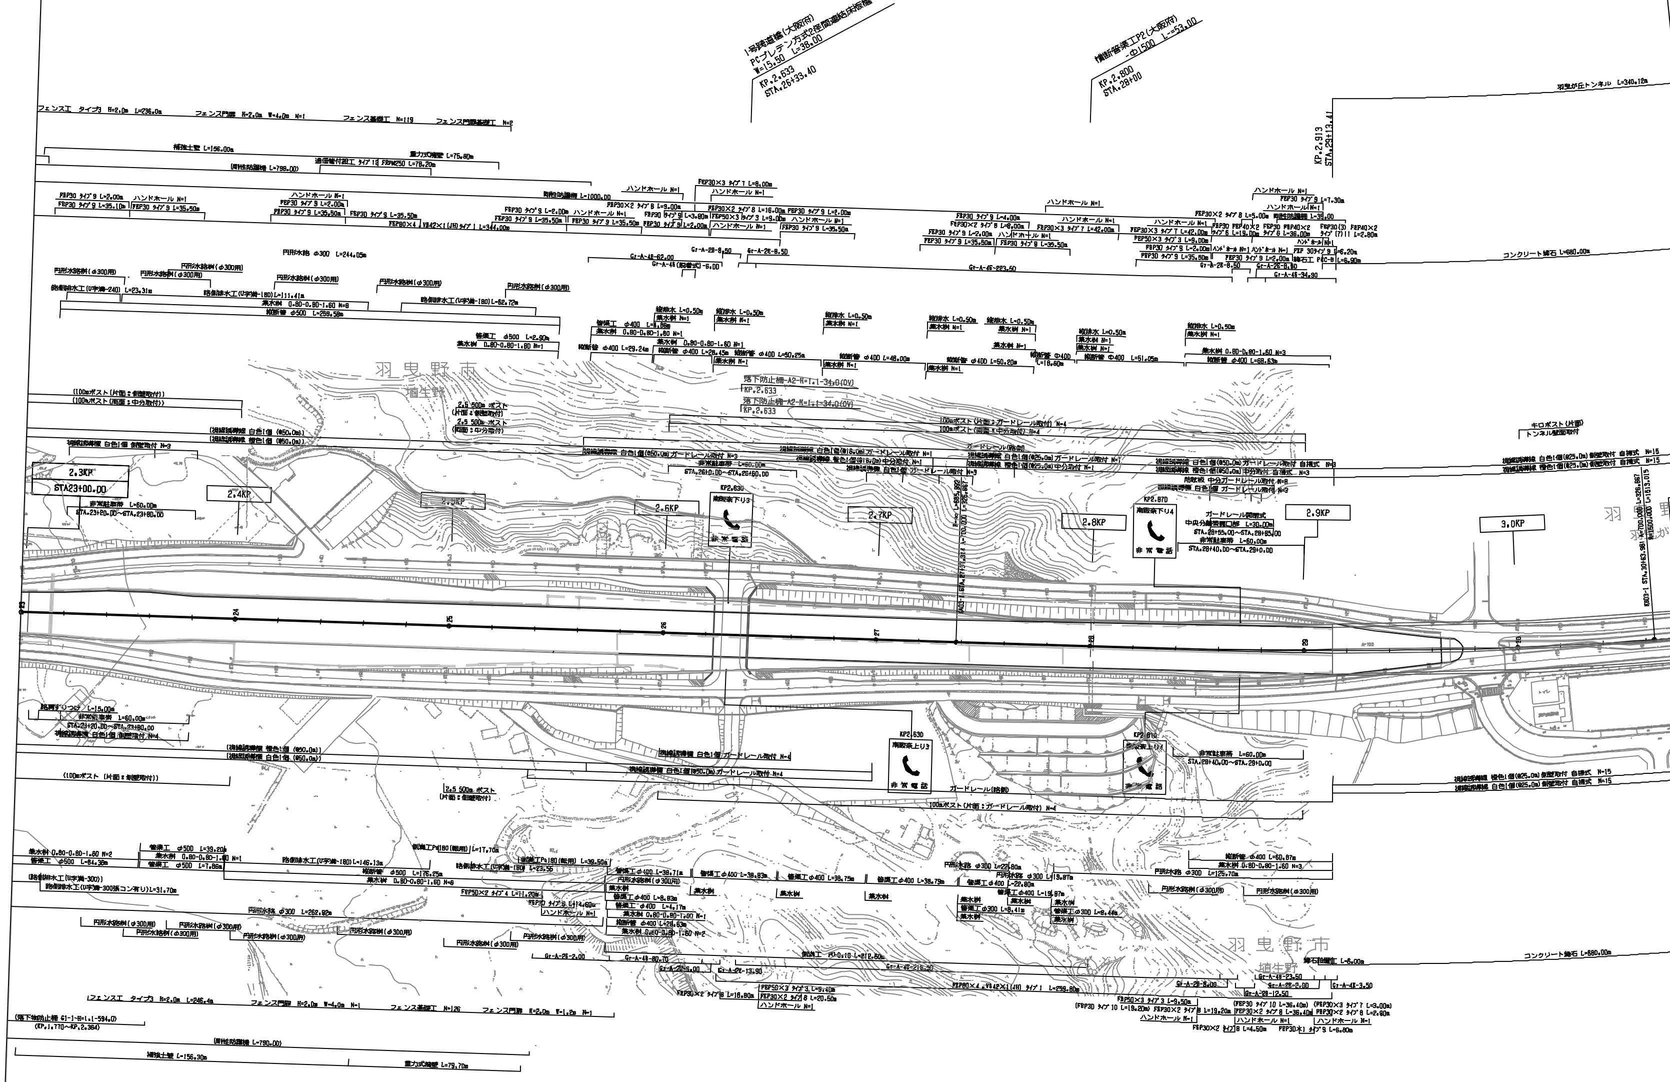

調整年月		摘要
第1回	2012年12月	
第2回	2019年 2月	
第3回	2023年 9月	

西日本高速道路株式会社 関西支社			

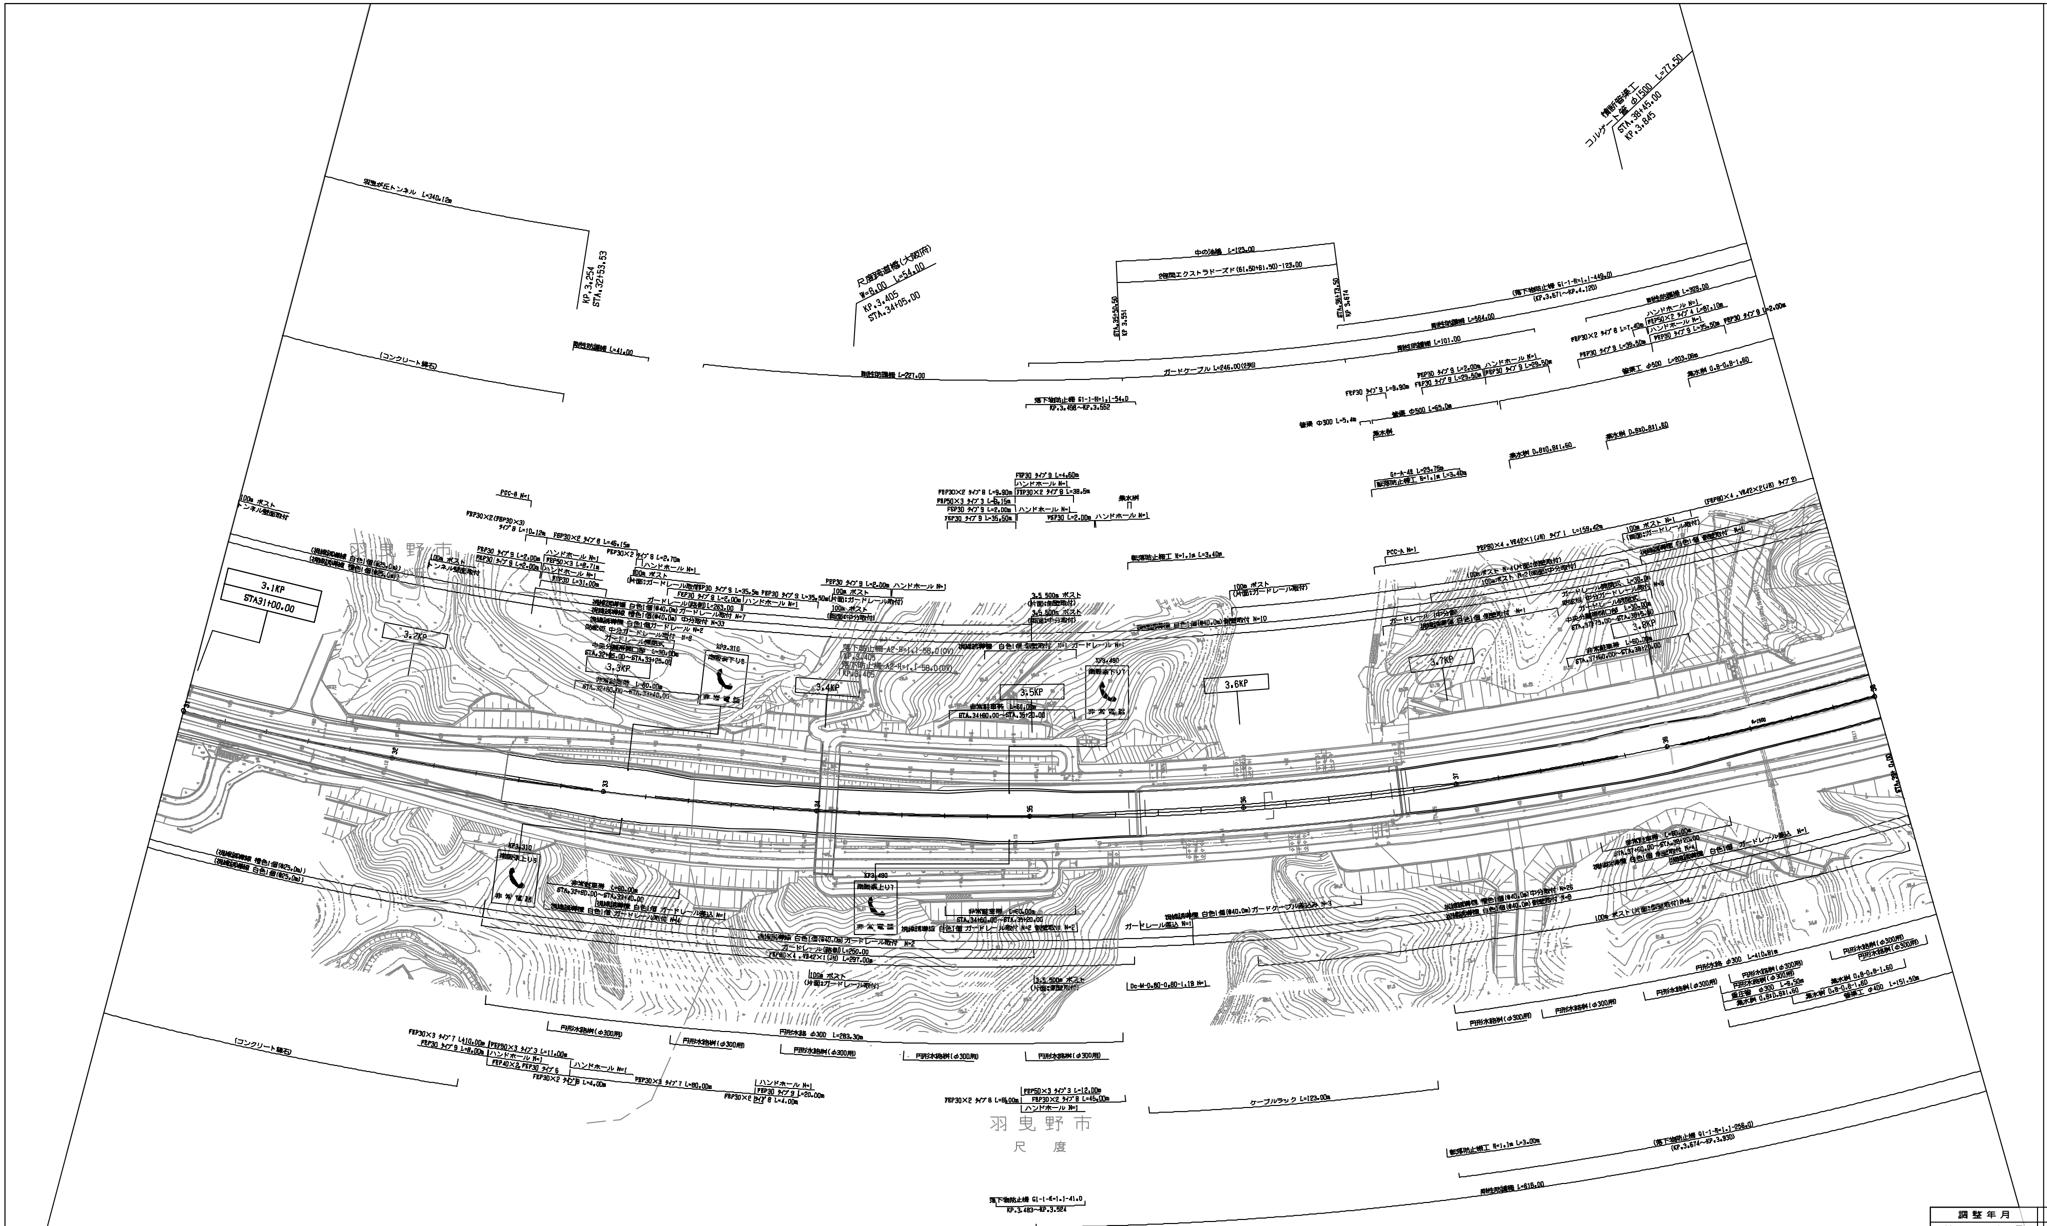

調整年月	摘要
第1回 2012年12月	
第2回 2019年 2月	
第3回 2023年 9月	

一般国道166号 南阪奈道路（美原JCT～美原東IC）完成図			9/3129
工種	管理用平面図		9/11
名称	平面図(6) KP.3.100～KP.3.900 STA.31+00～STA.39+00	縮尺 1/2500	8/14
西日本高速道路株式会社 関西支社			

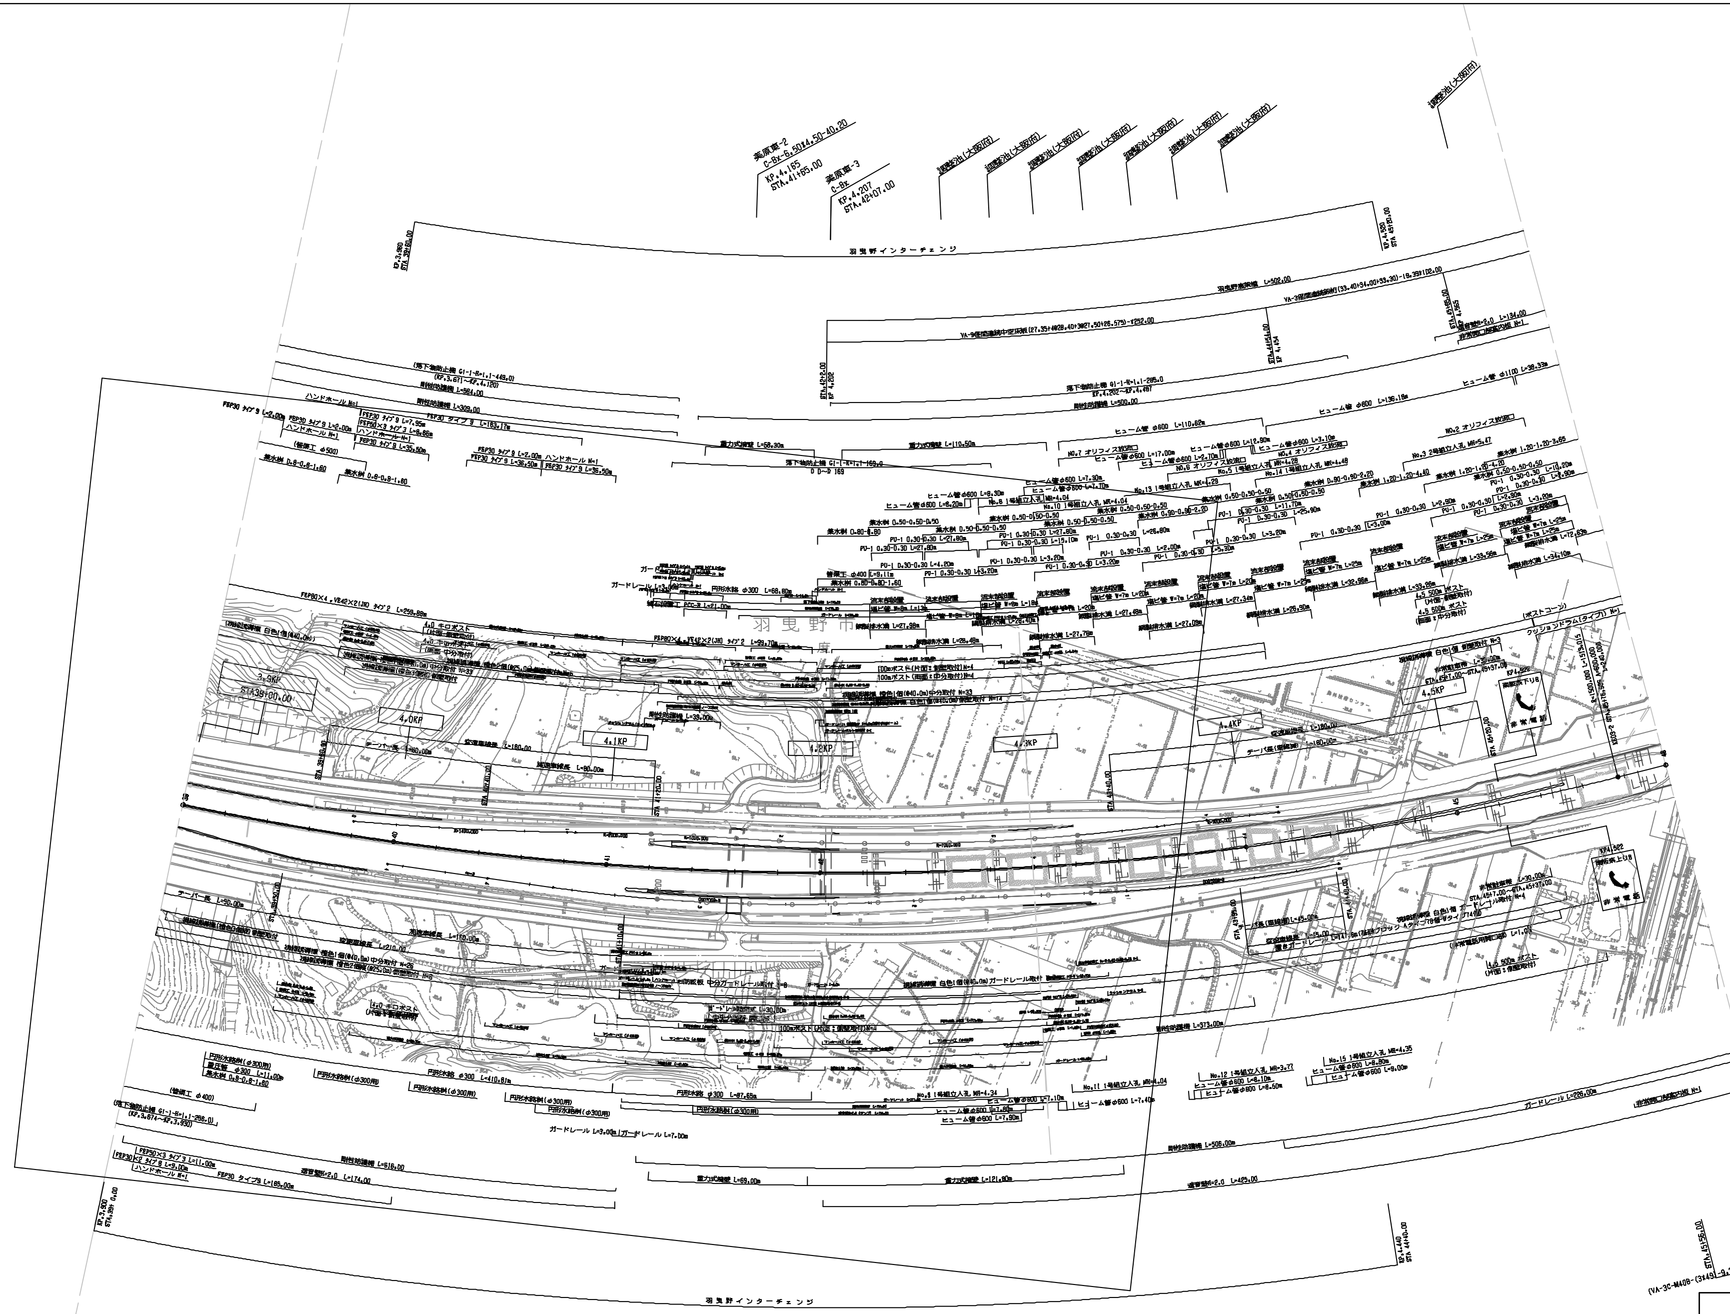

調整年月	摘要
第1回　2012年12月	
第2回　2019年 2月	
第3回　2023年 9月	

一般国道165号及び166号 南阪奈道路（美原東IC～羽曳野IC）			——
工種	管理用平面図		——
名称	KP.3.900～KP.4.600 STA.39+00～STA.46+00	縮尺 1/2500	3/4

西日本高速道路株式会社 関西支社

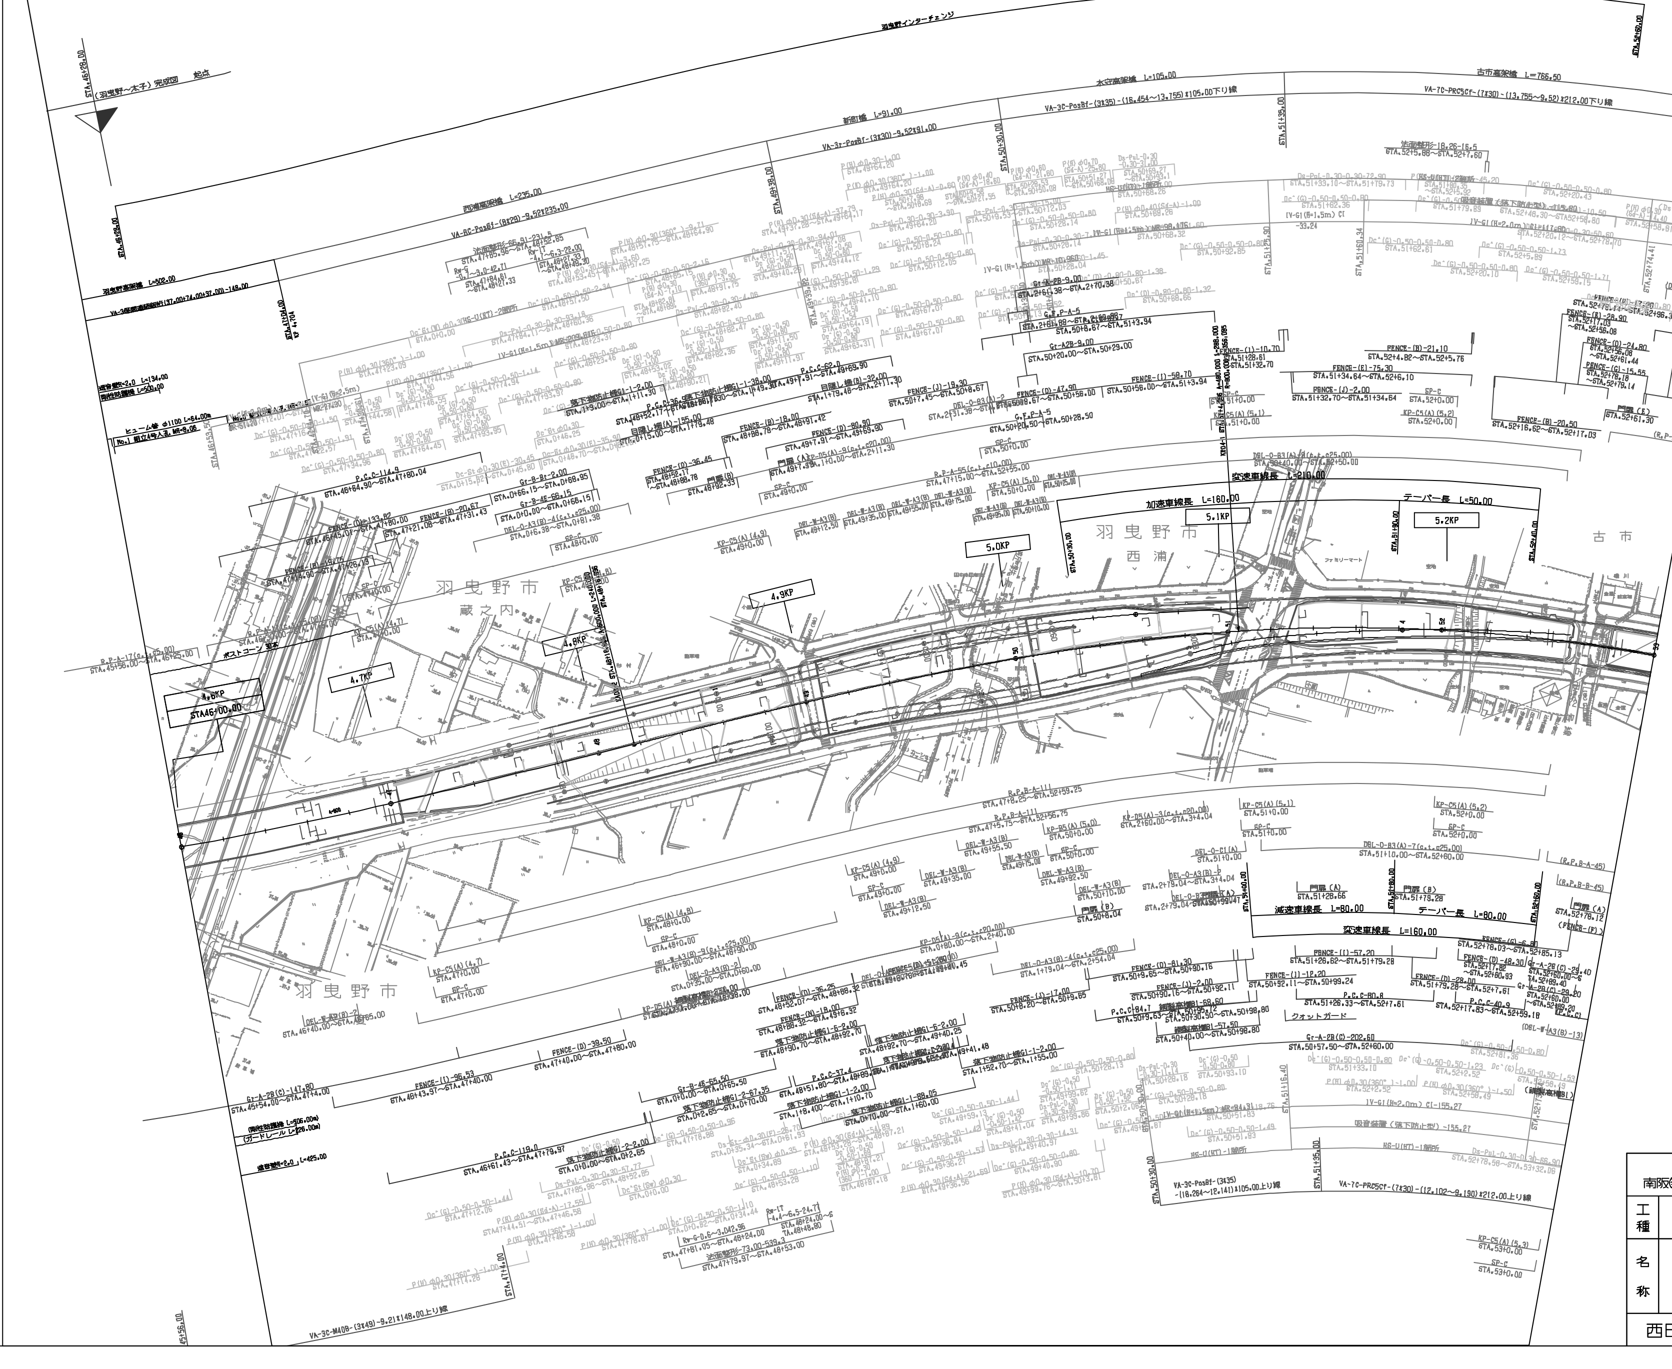

調整年月	摘要
第1回 2012年12月	
第2回 2019年 2月	

一般国道166号道路 南阪奈道路(美原東IC～羽曳野IC)完成図			11 / 3129
工種	管理用平面図		11 / 11
名称	KP.4.600～KP.5.300 STA.46+00～STA.53+00	縮尺 1/2500	141 / 141

西日本高速道路株式会社 関西支社

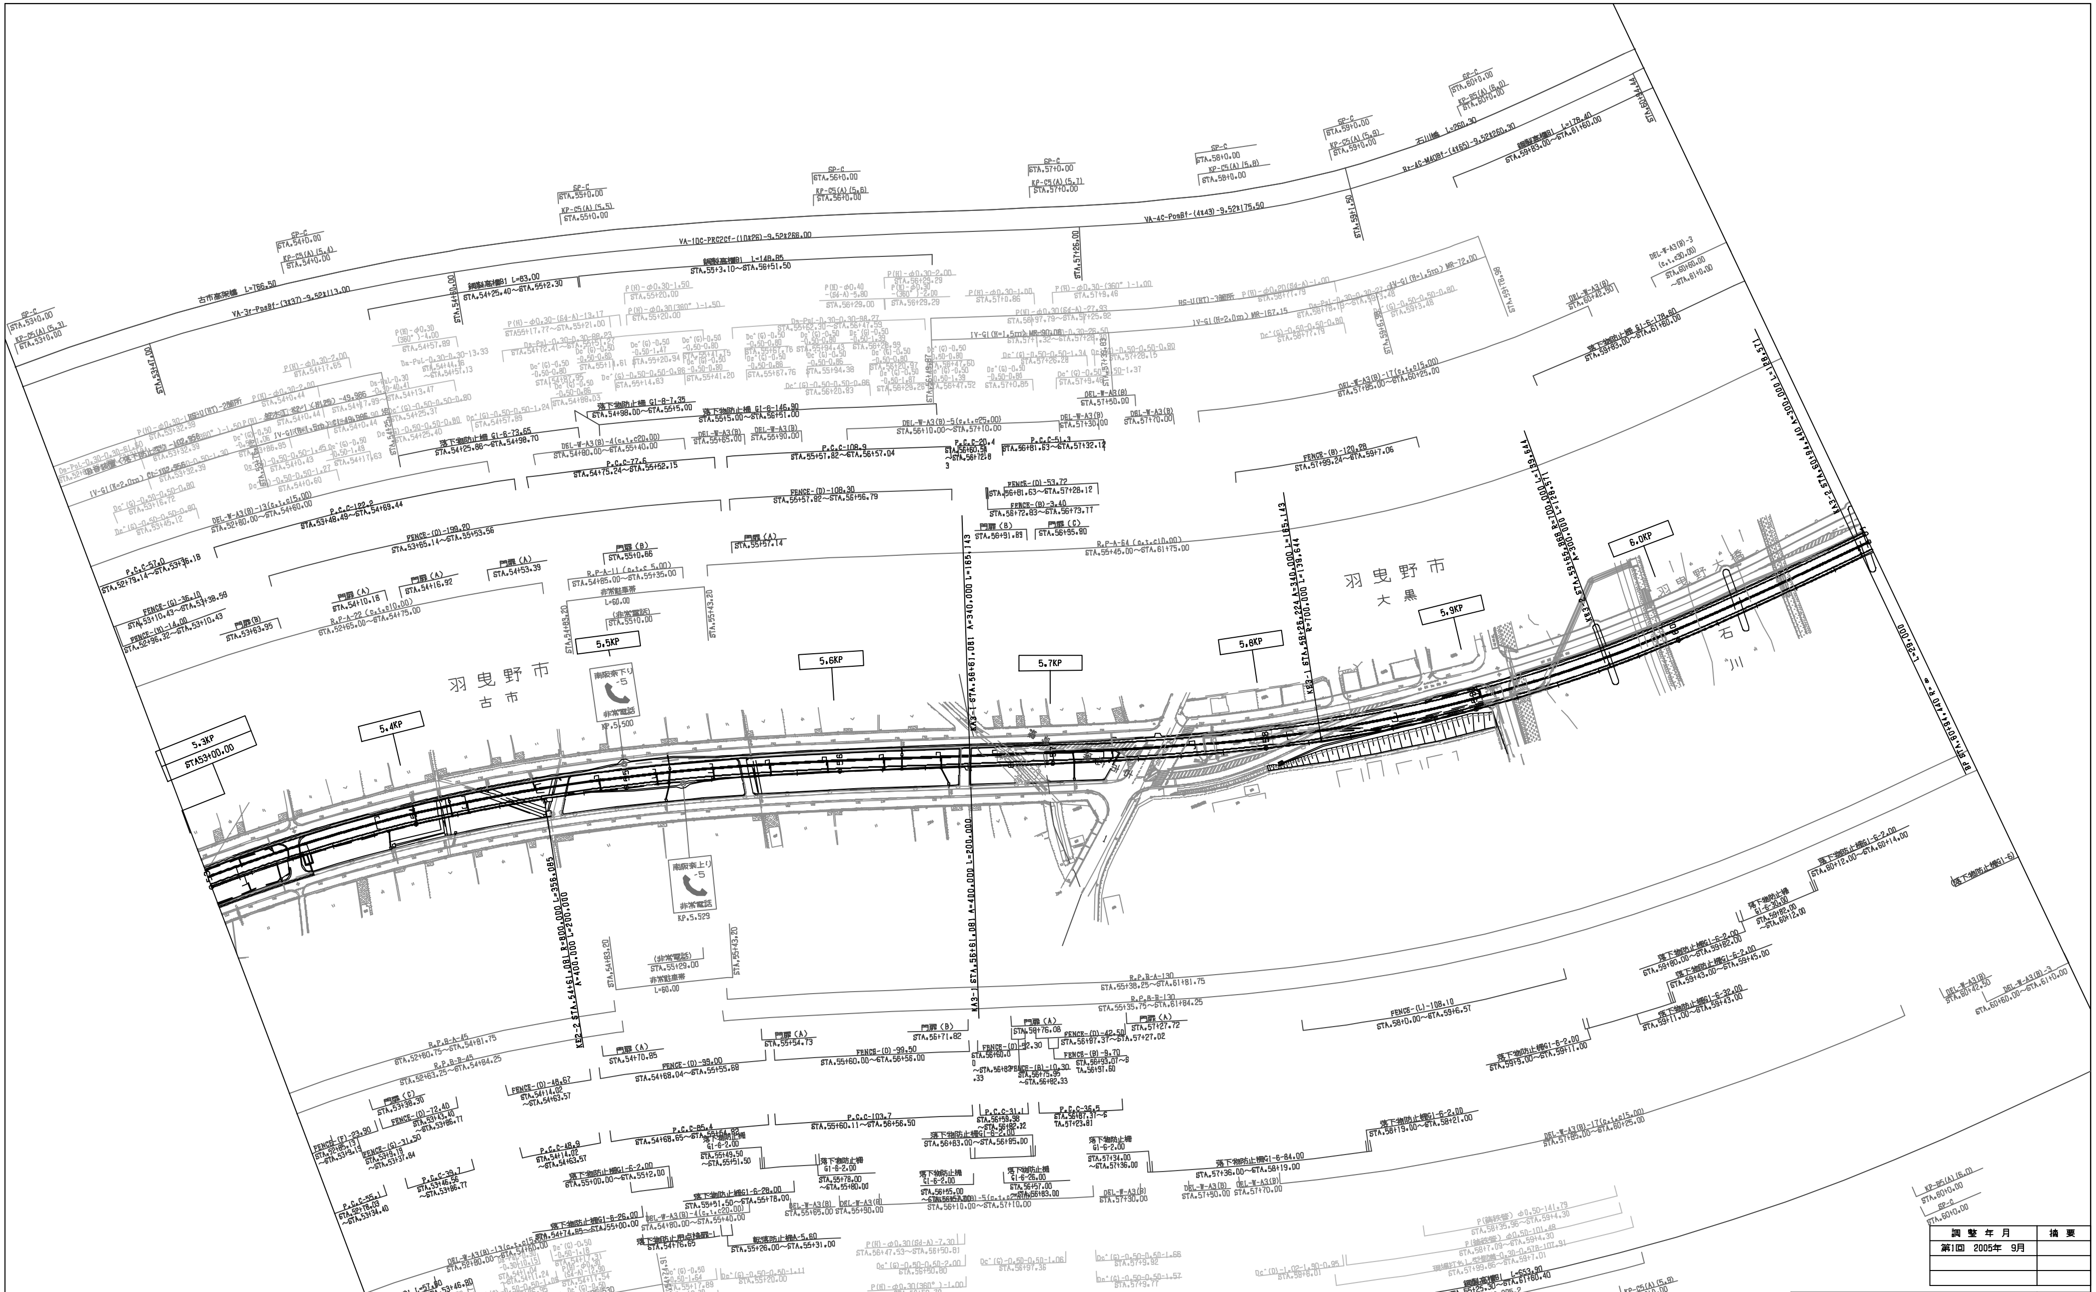

調整年月	摘要
第1回 2005年 9月	

一般国道166号（南阪奈道路） 南阪奈道路（羽曳野～羽曳野東）			——
工種	管理用平面図		——
名称	KP.5.300～KP.6.100 STA.53+00～STA.61+00	縮尺 1/2500	1/3
西日本高速道路（株） 関西支社			

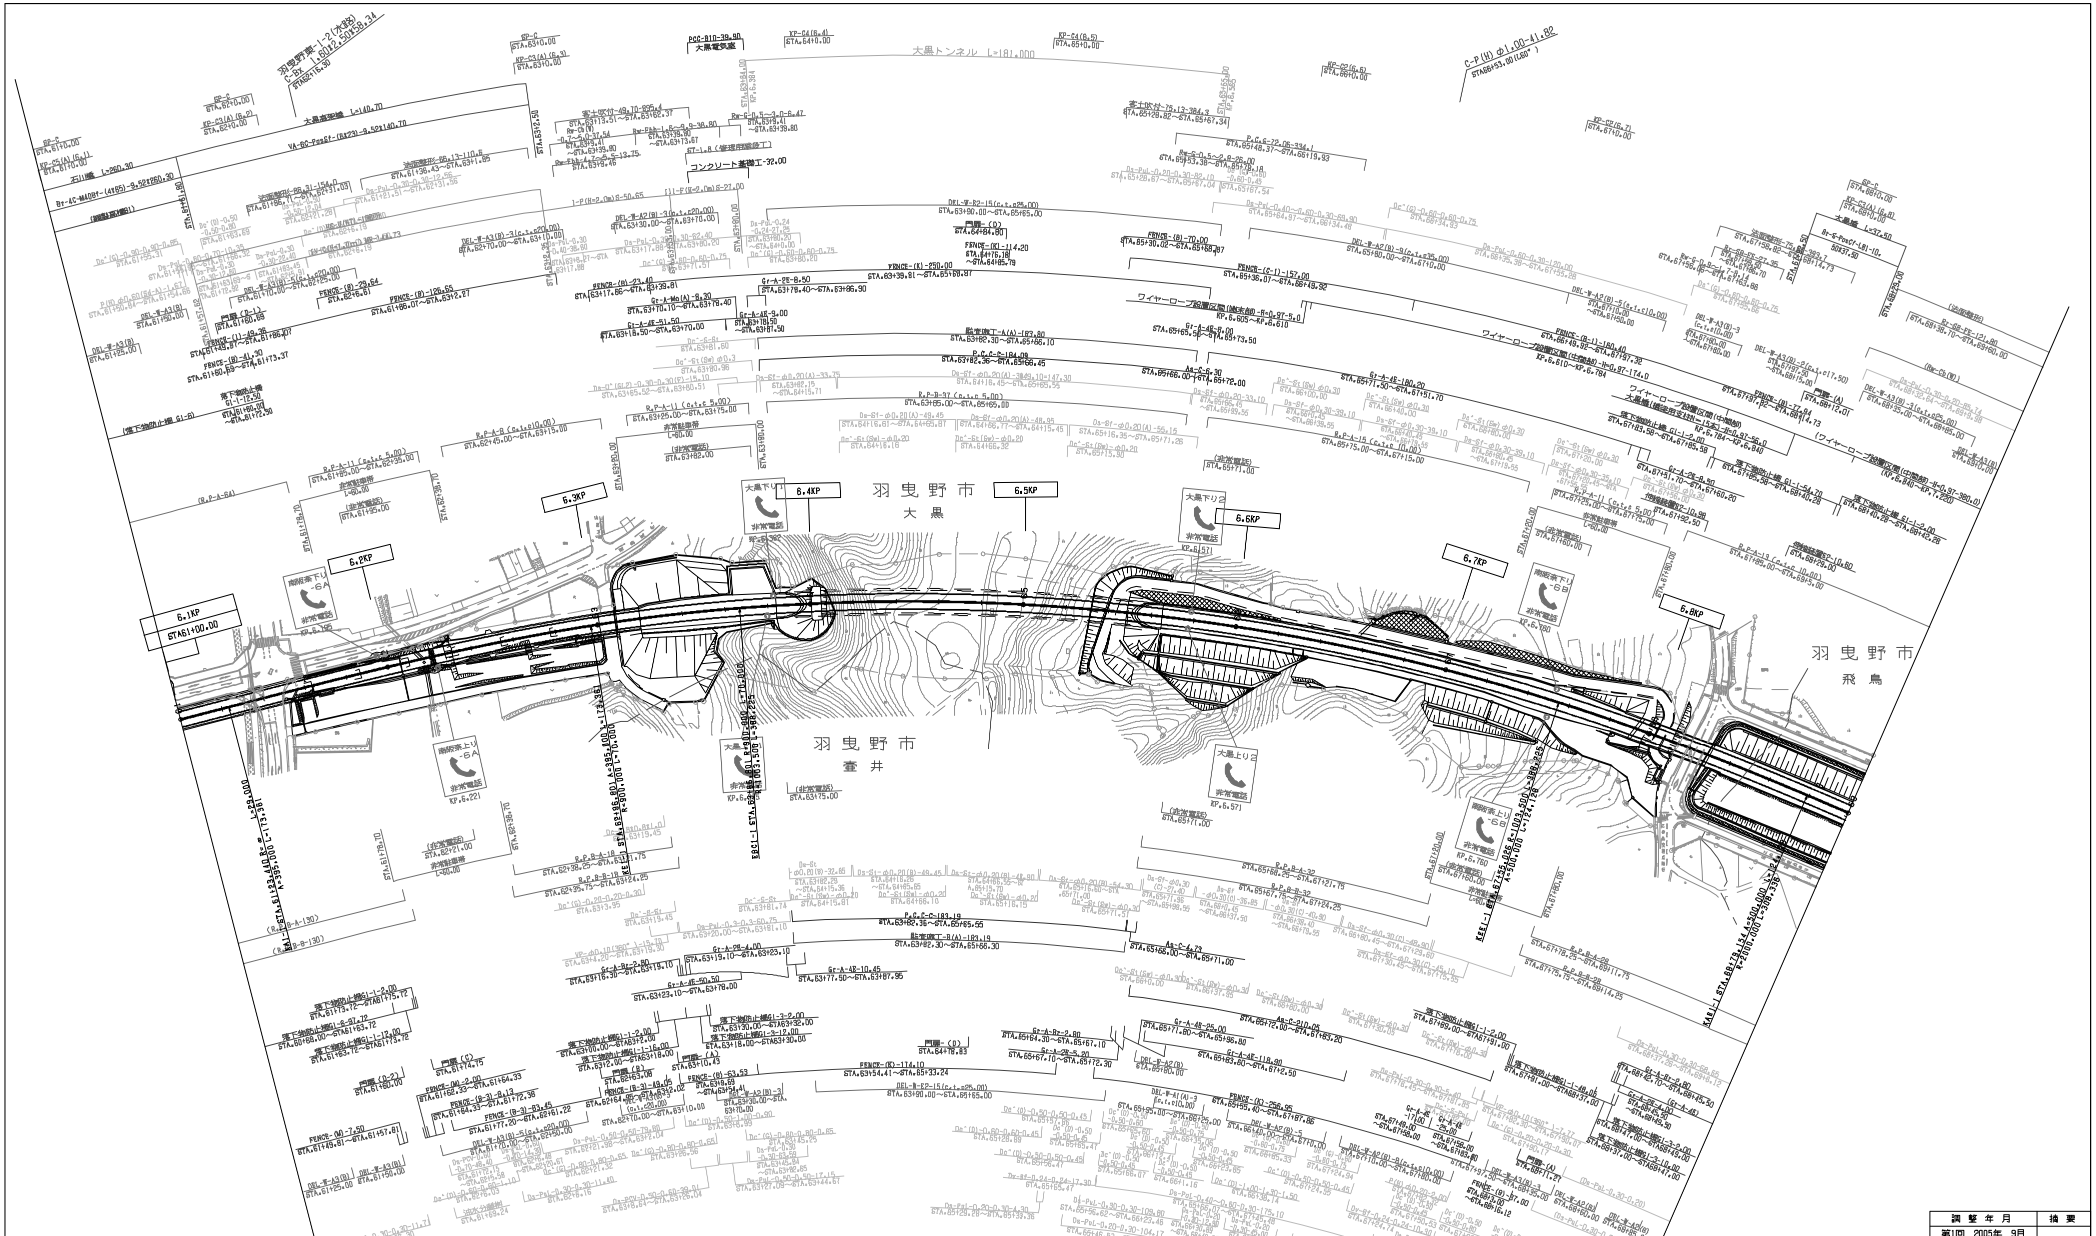

調整年月	摘要
第1回 2005年 9月	
第2回 2023年 9月	

一般国道166号（南阪奈道路）
南阪奈道路(羽曳野～羽曳野東)

工種名称			
	管理用平面図		
	KP.6.100～KP.6.900 STA.61+00～STA69+00	縮尺 1/2500	2/3

西日本高速道路（株） 関西支社

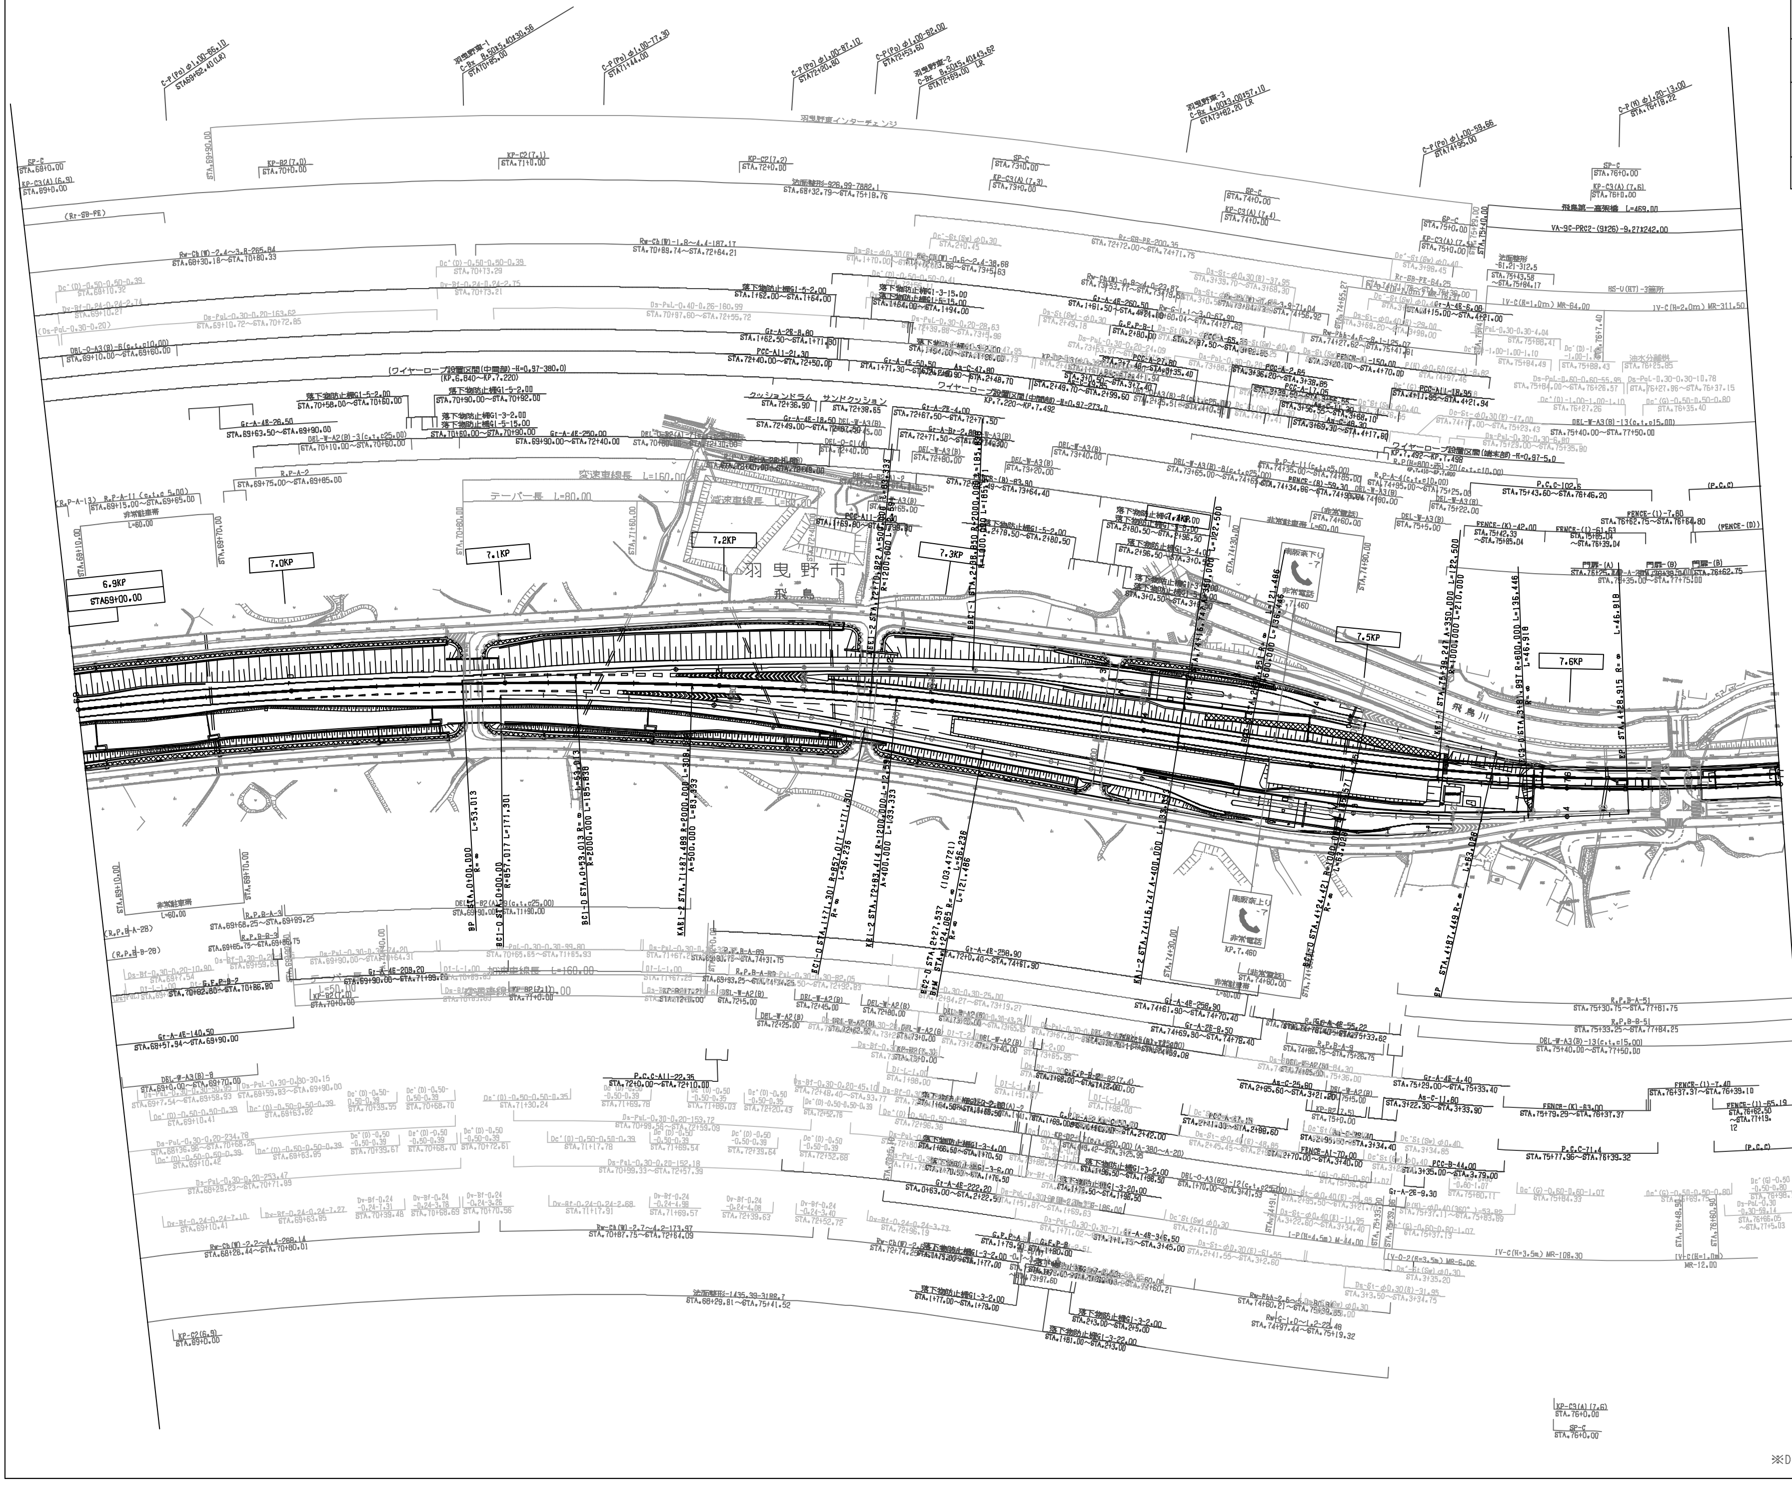

工種	一般国道166号（南阪奈道路） 南阪奈道路（羽曳野～羽曳野東）		——
	管理用平面図		——
名称	羽曳野東ＩＣ KP.6.900～ KP.7.700 STA.69+00～STA.77+00	縮尺 1/2500	3/3
西日本高速道路（株） 関西支社			

調整年月	摘要
第1回 2005年9月	
第2回 2017年3月	
第3回 2023年9月	

※DランプMPは線形資料不十分のため未作図

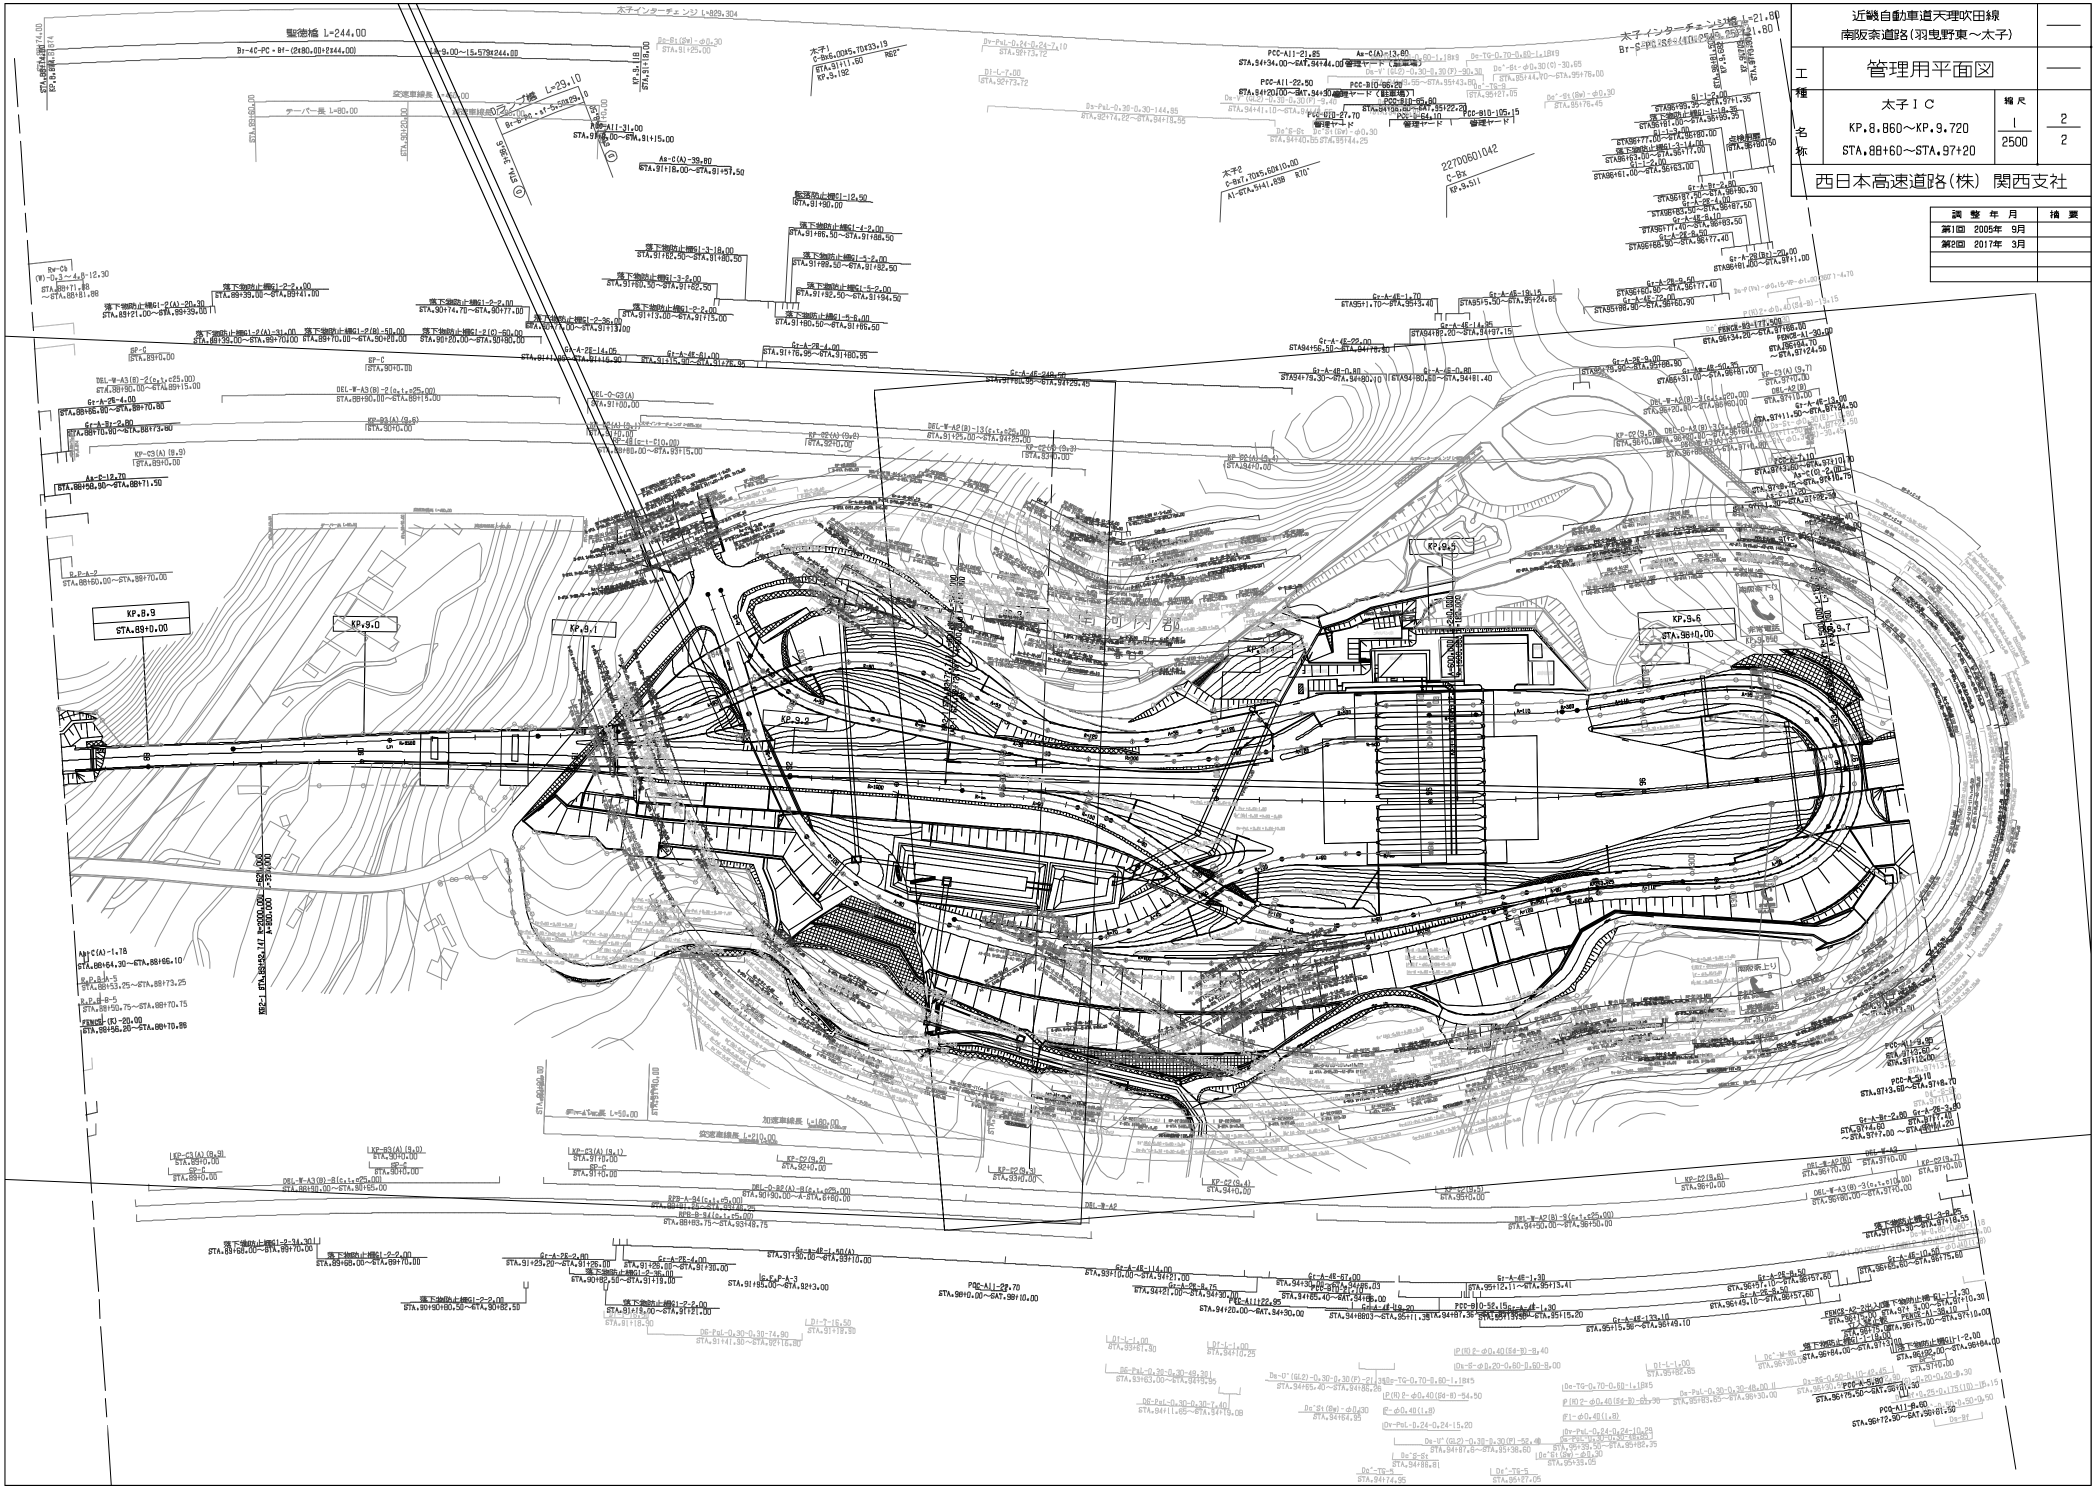

近畿自動車道天理吹田線
南阪奈道路(羽曳野東～太子)

工種	管理用平面図		──
名称	太子ＩＣ KP.8.860～KP.9.720 STA.88+60～STA.97+20	縮尺 1/2500	2/2

西日本高速道路(株) 関西支社

調整年月	摘要
第1回 2005年 9月	
第2回 2017年 3月	

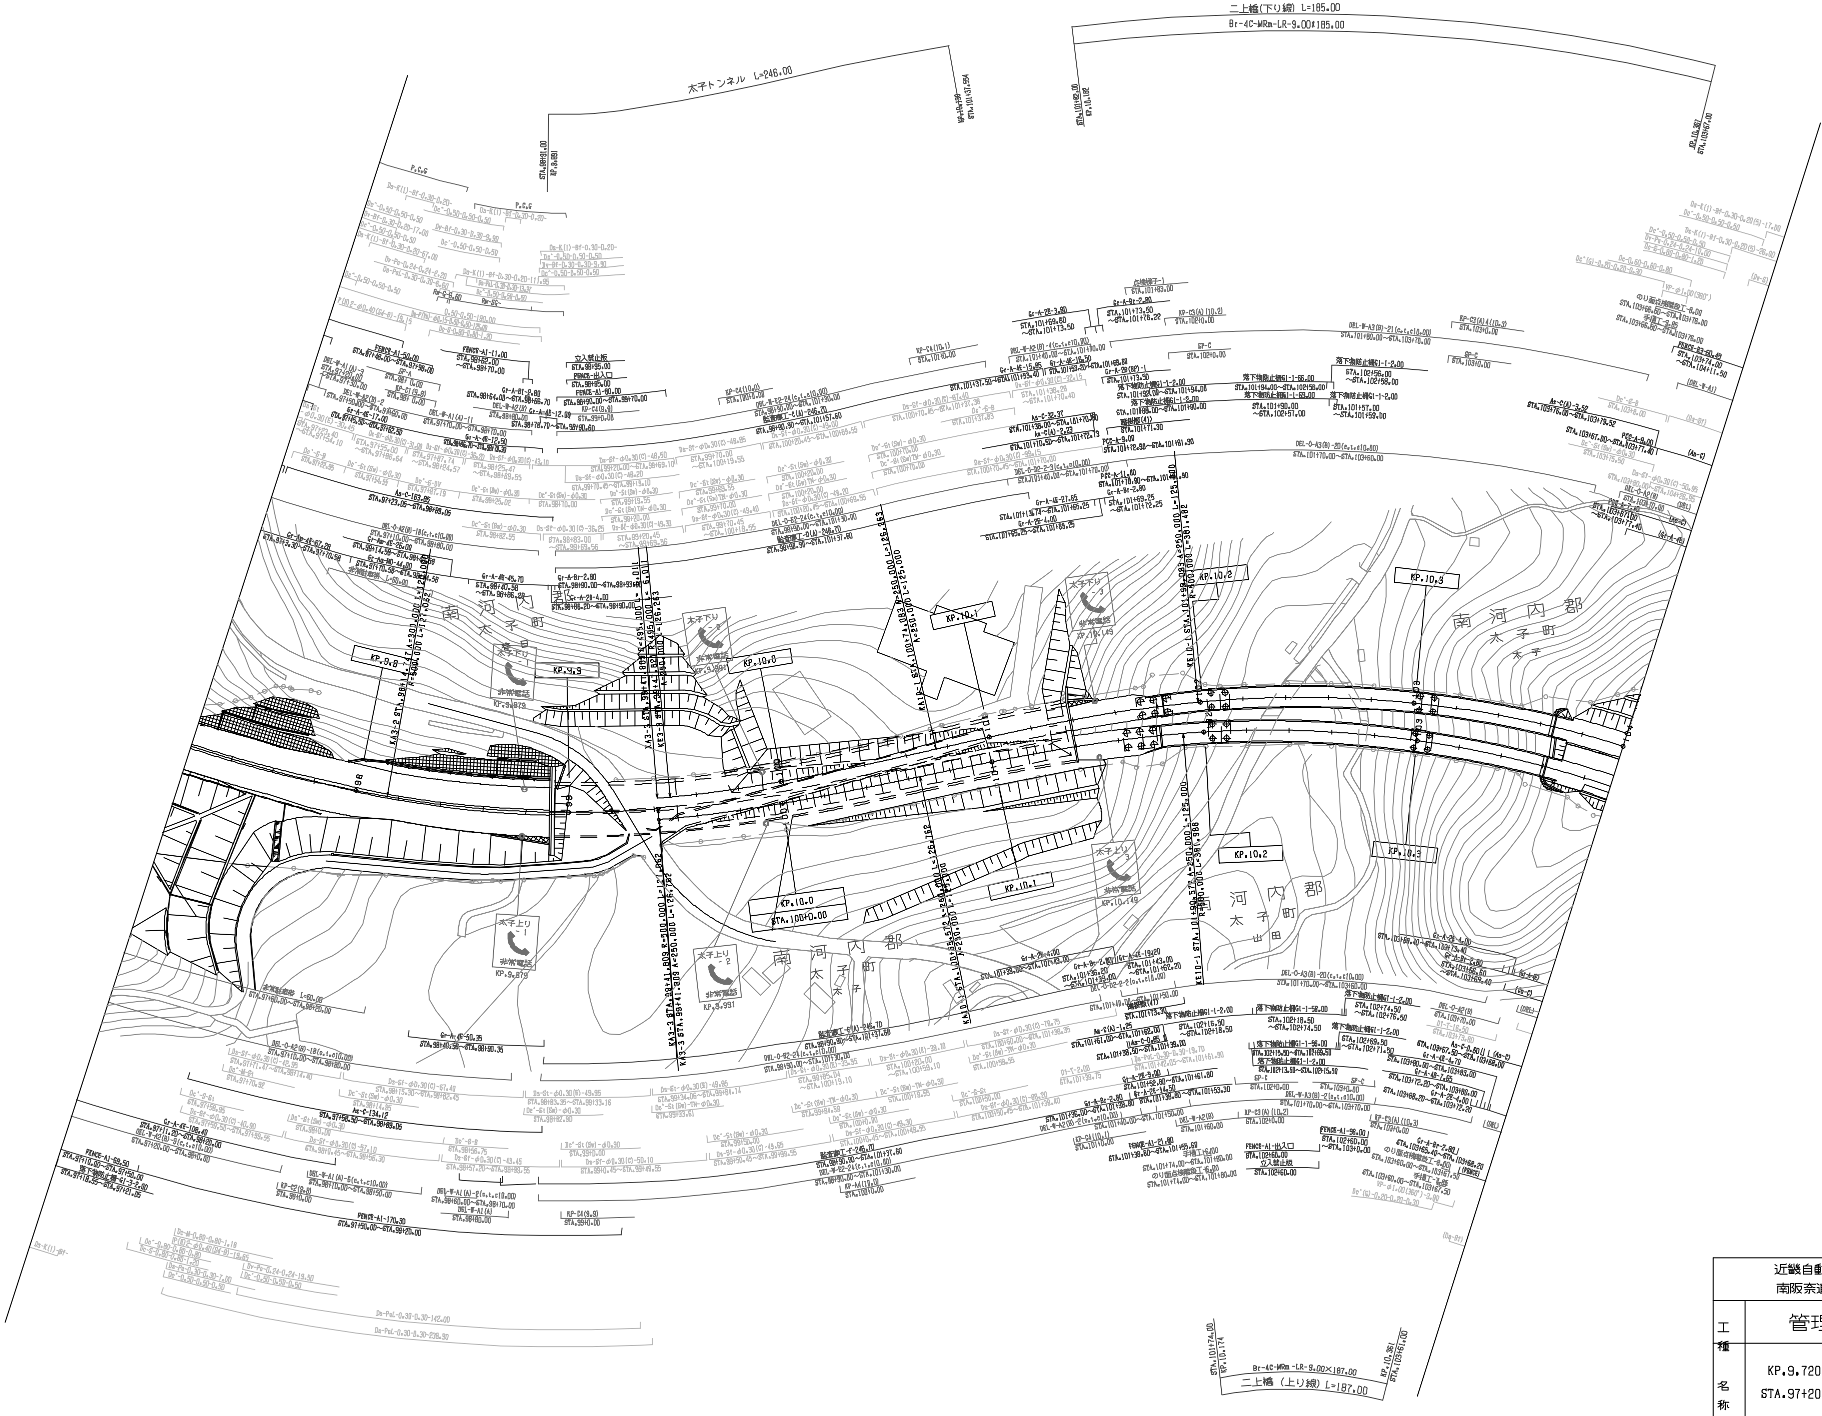

調整年月	摘要
第1回 2005年 9月	
第2回 2017年 3月	

近畿自動車道天理吹田線 南阪奈道路(太子～葛城)			——
工種名称	管理用平面図		——
	KP.9.720～KP.10.400 STA.97+20～STA.104+00	縮尺 1/2500	1/9
西日本高速道路（株） 関西支社			

近畿自動車道天理吹田線 南阪奈道路(太子～葛城)		——
工種	管理用平面図	——
名称	STA104+00～STA111+00 KP10.400～KP11.100	縮尺 S=1:2500	2/9
西日本高速道路株式会社 関西支社		

調整年月	摘要
第1回 2021年 3月	
第2回 2022年 3月	
第3回 2022年 9月	

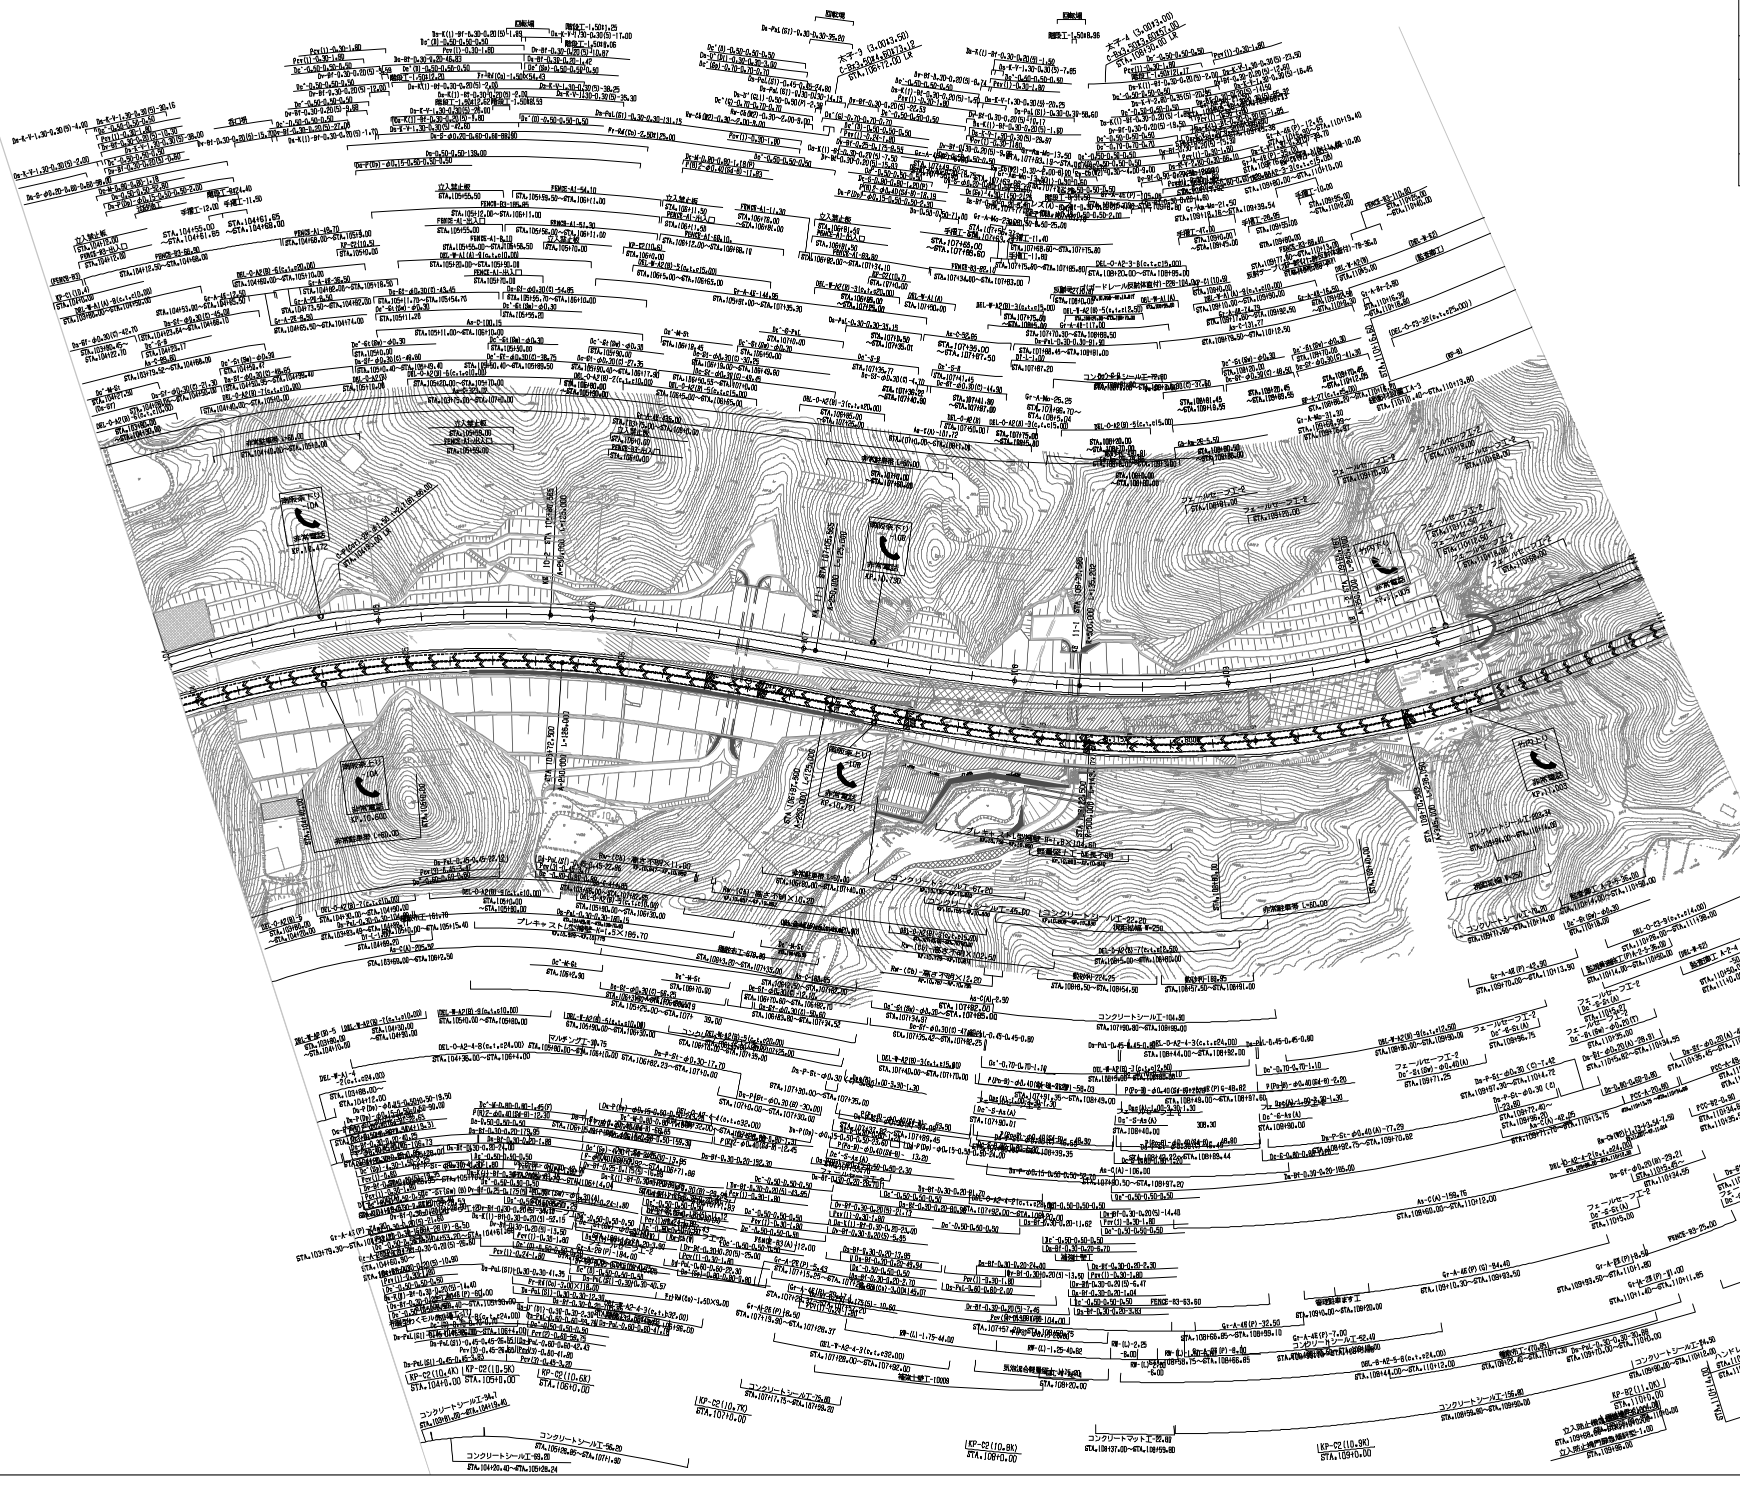

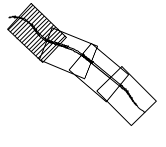

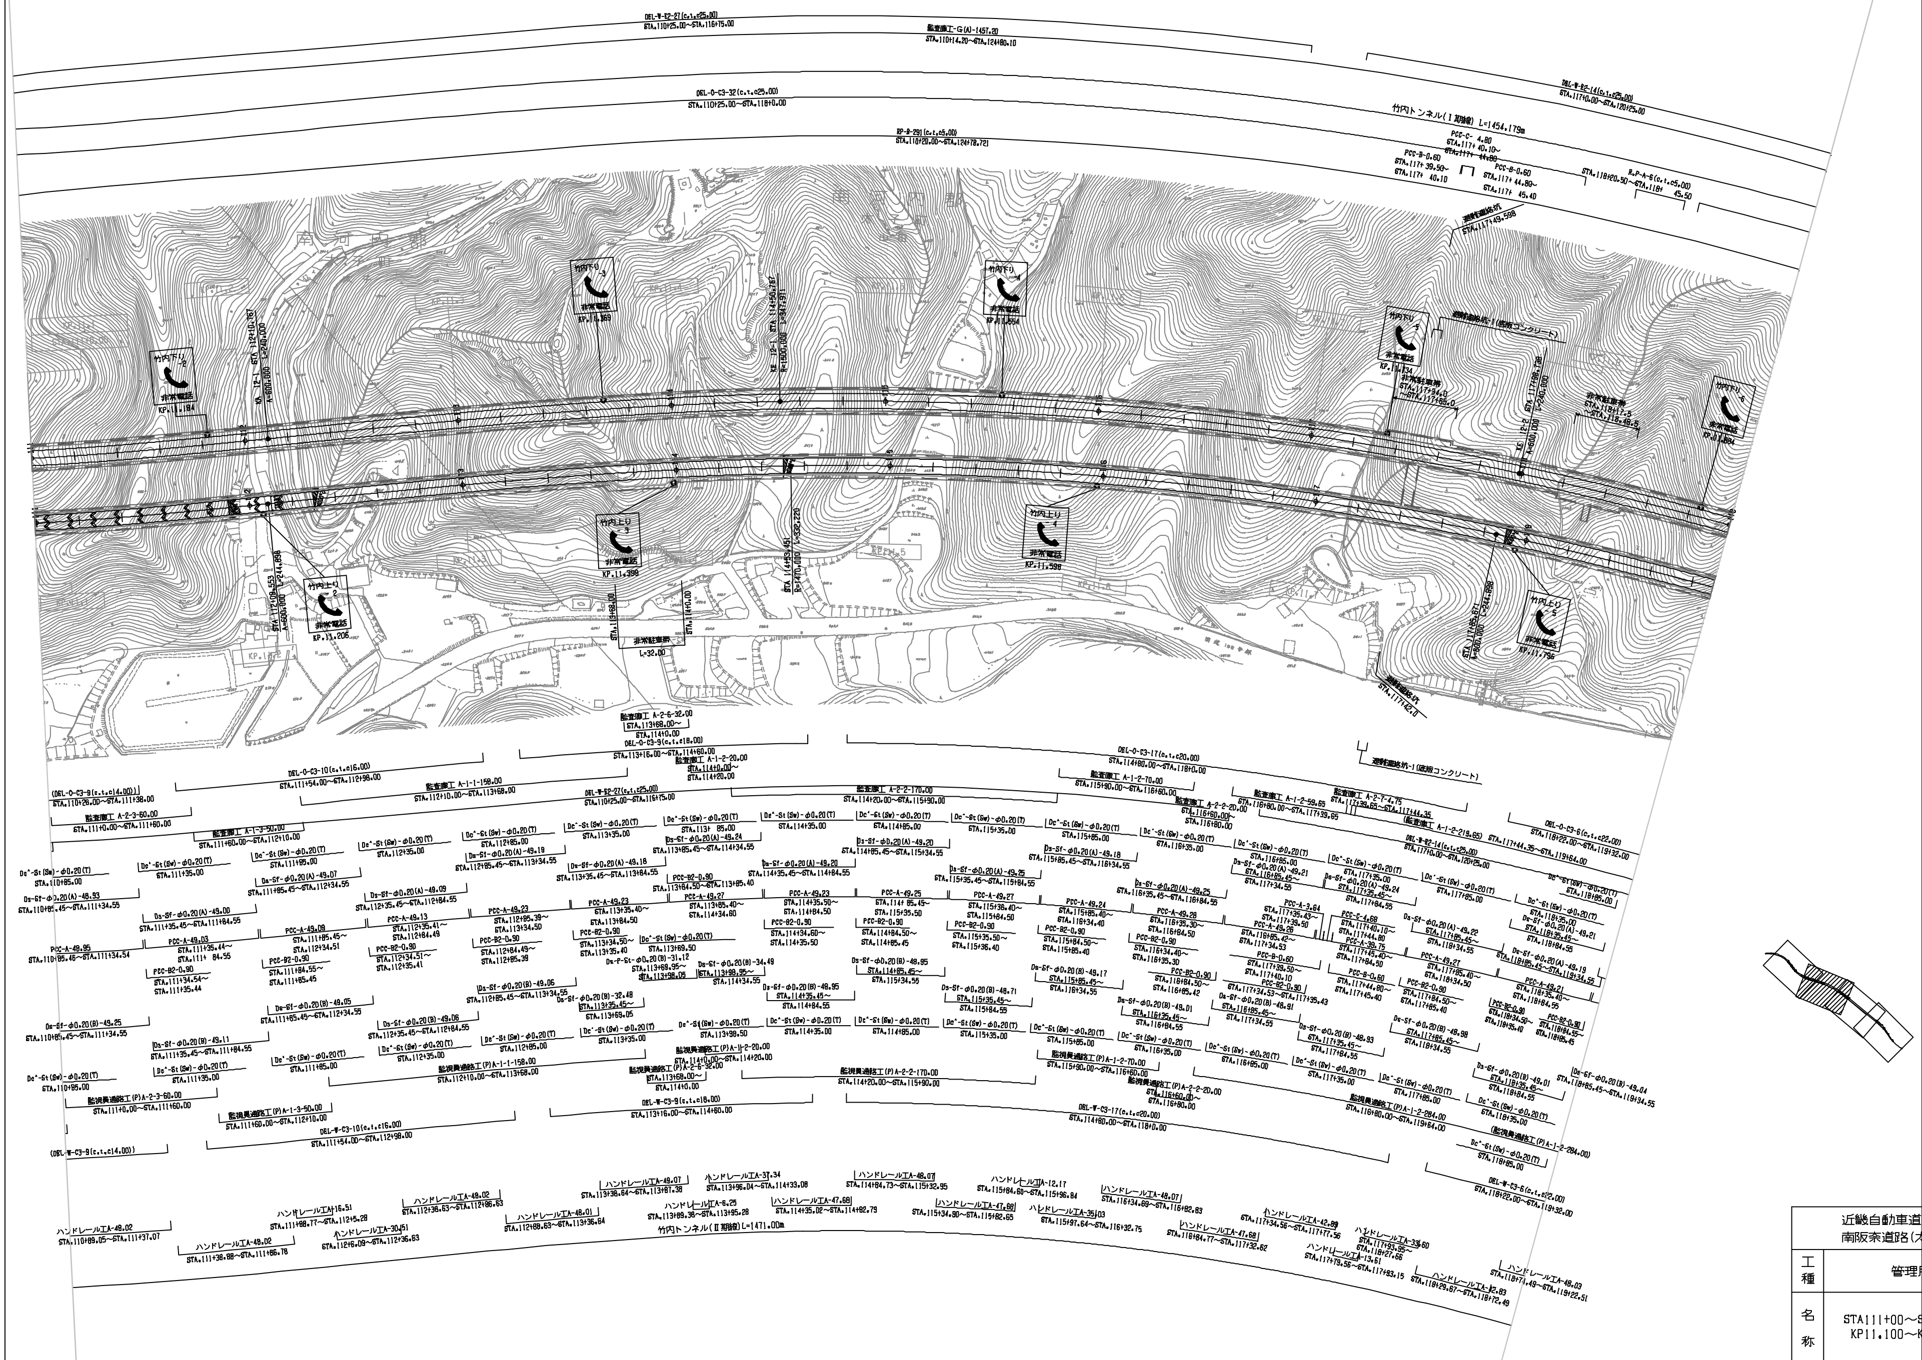

調整年月	摘要
第1回 2021年3月	

近畿自動車道天理吹田線 南阪奈道路(太子～葛城)			――
工種	管理用平面図		――
名称	STA111+00～STA119+00 KP11.100～KP11.900	縮尺 S=1:2500	3/9

西日本高速道路株式会社 関西支社

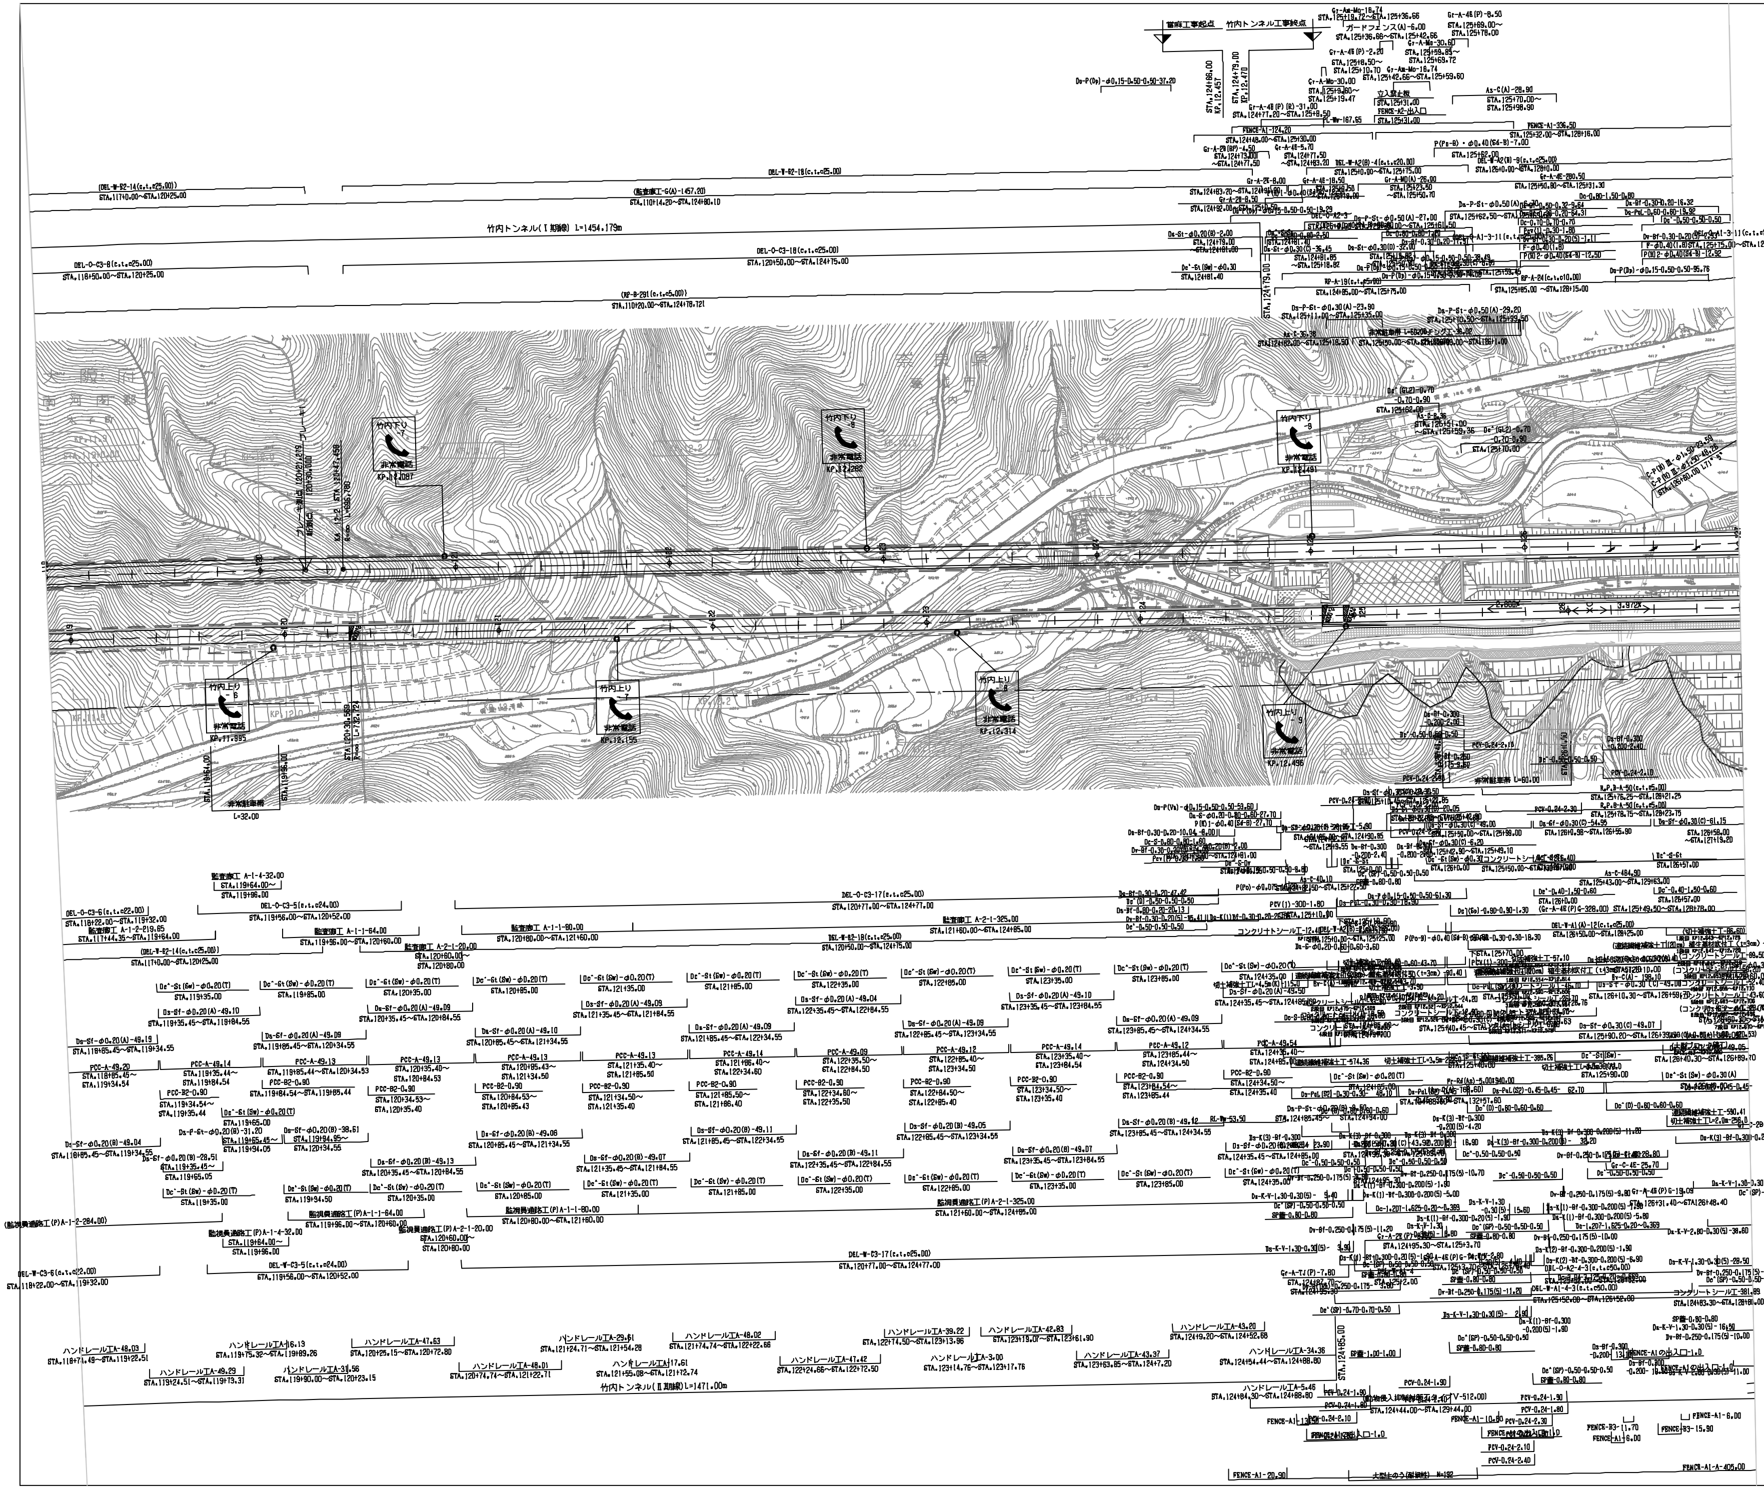

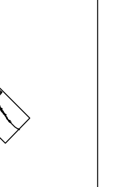

	近畿自動車道天理吹田線 南阪奈道路(太子～葛城)
工種	管理用平面図
名称	(土工) STA119+00～STA127+00 KP11.900～KP12.691
縮尺	S=1:2500
	4 9
	西日本高速道路株式会社 関西支社

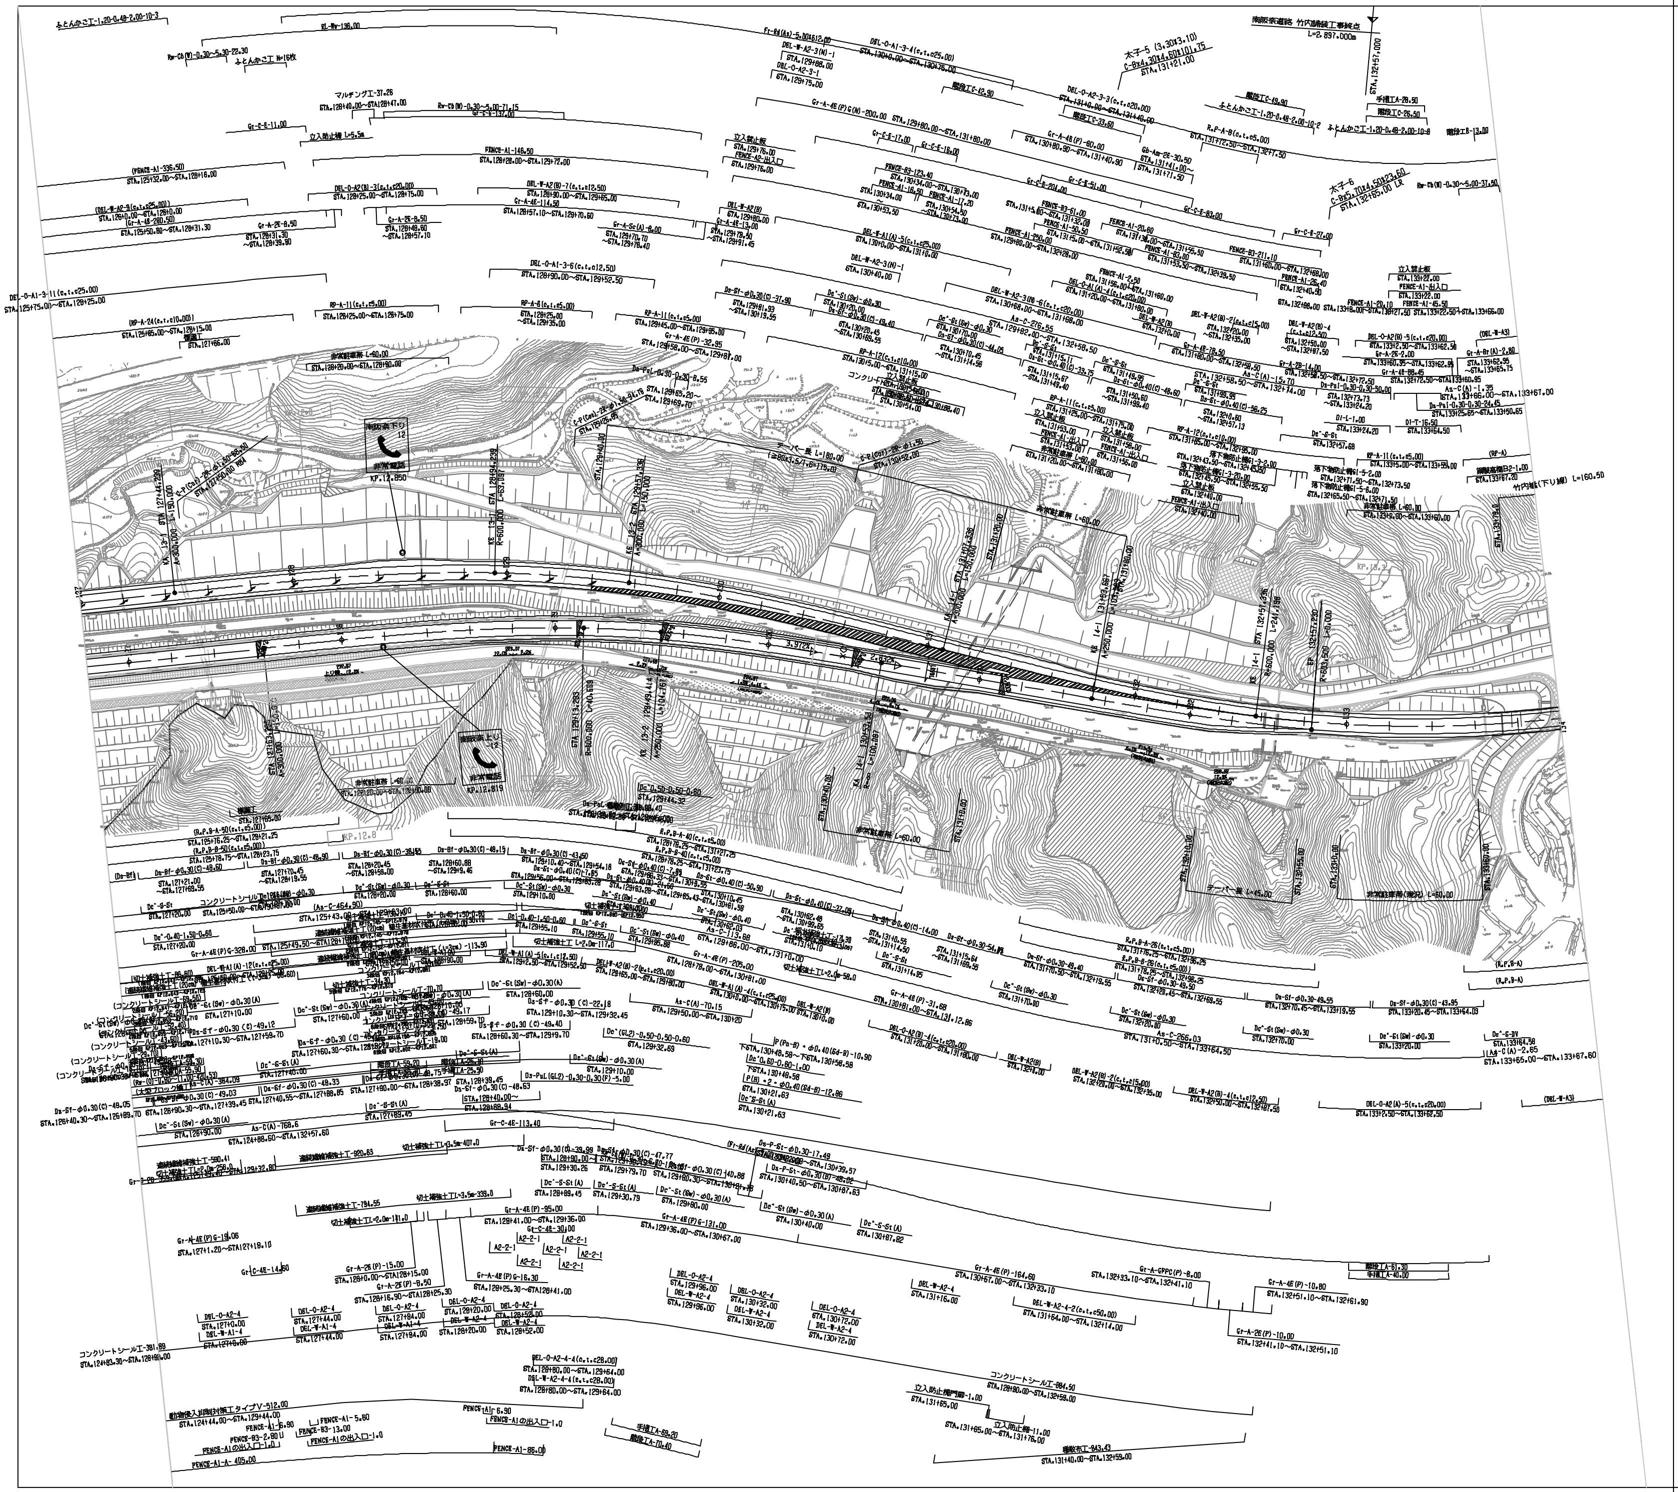

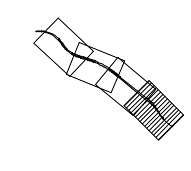

調整年月	摘要
第1回 2021年 3月	
第2回 2022年 3月	

近畿自動車道天理吹田線 南阪奈道路(太子～葛城)			――
工種	管理用平面図		――
名称	STA127+00～STA134+00 KP12.691～KP13.391	縮尺 S=1:2500	5/9

西日本高速道路株式会社 関西支社

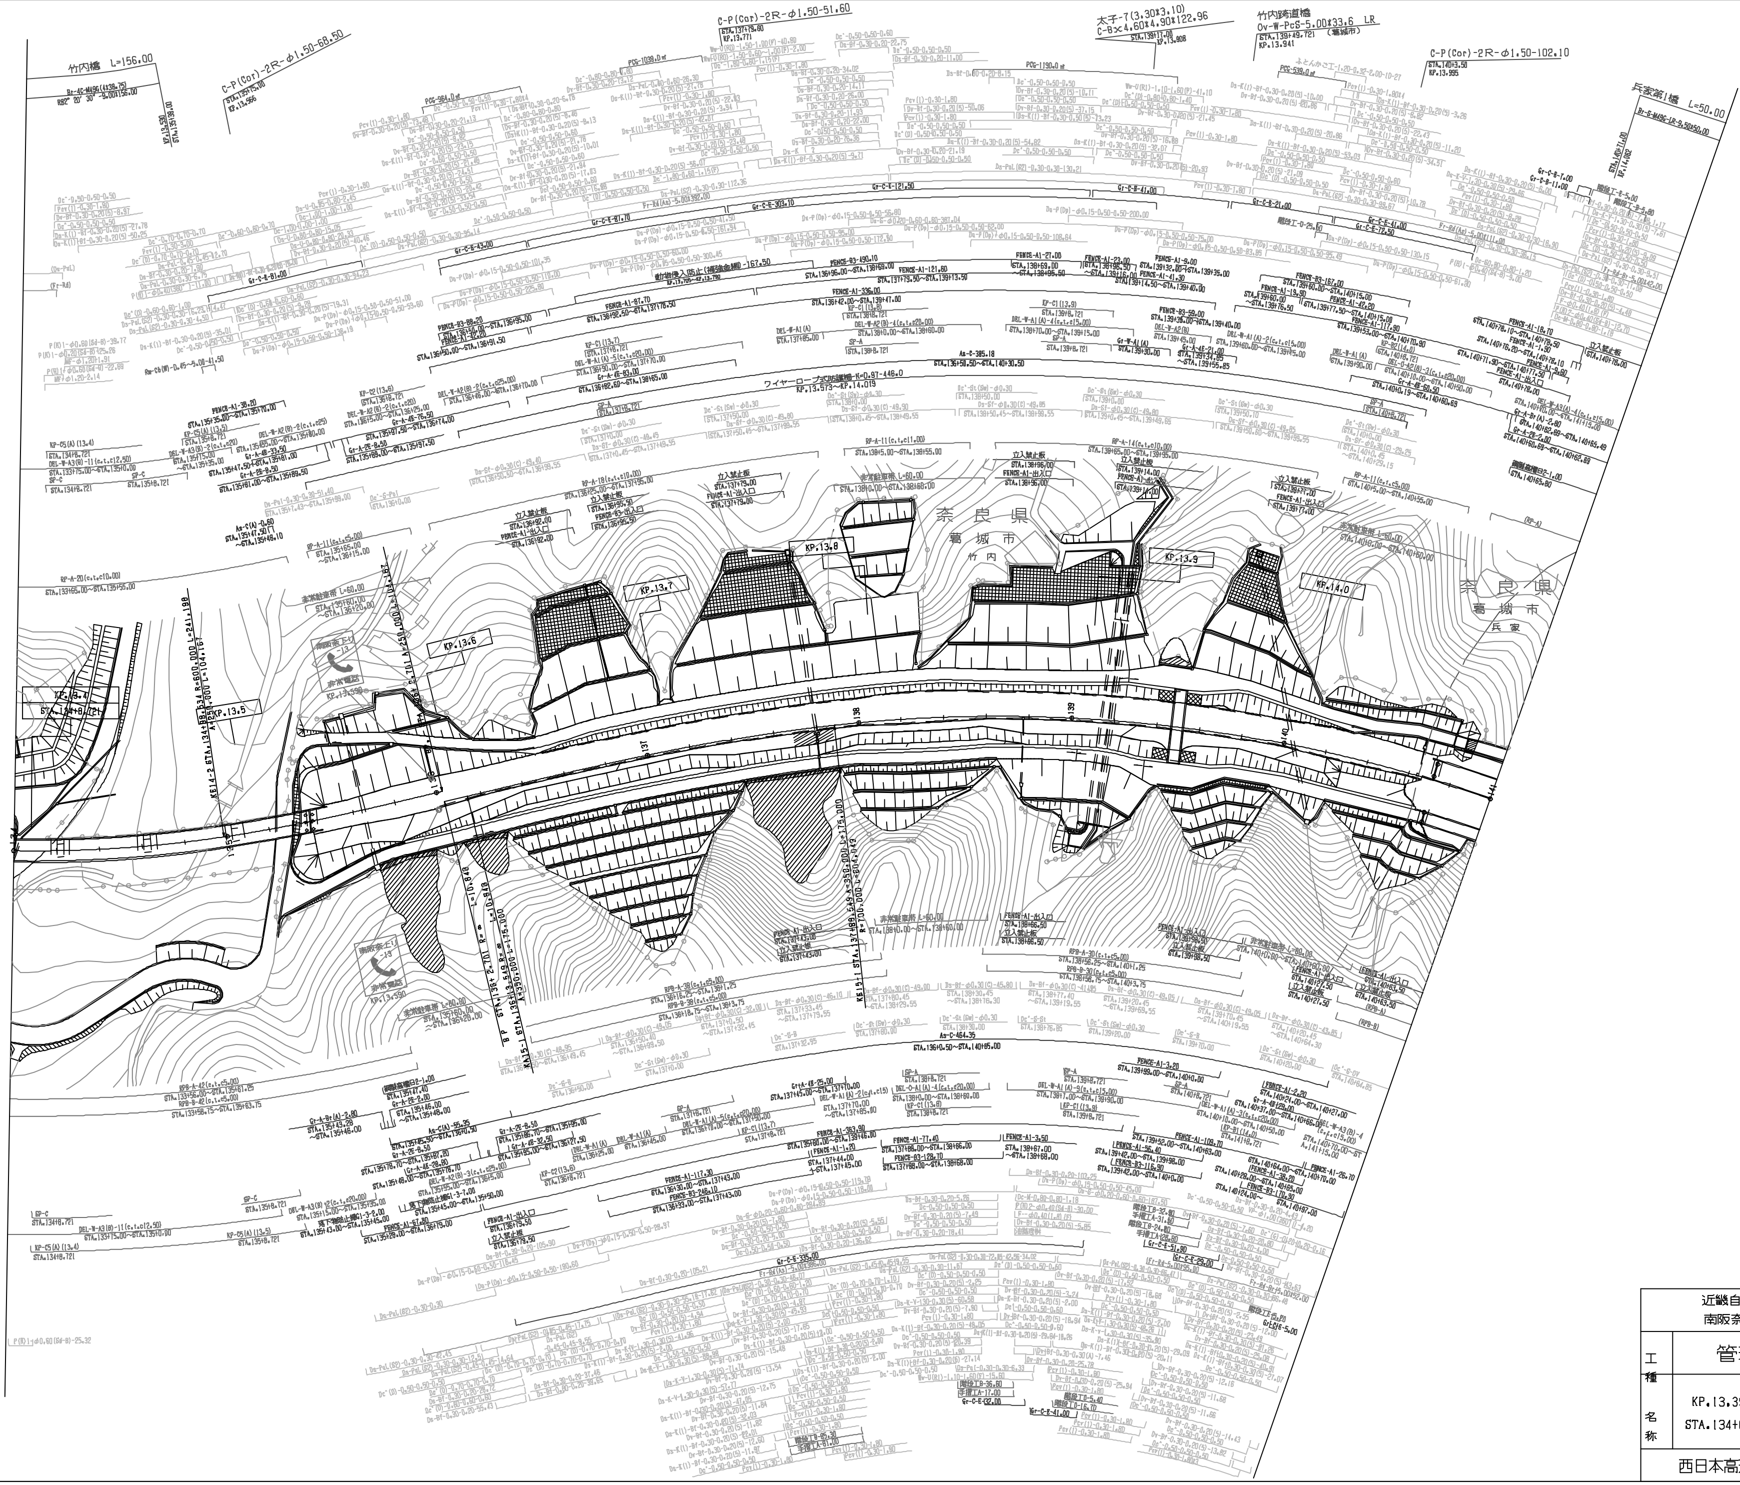

調整年月	摘要
第1回 2005年 9月	
第2回 2016年 1月	
第3回 2017年 3月	
第4回 2023年 9月	

近畿自動車道天理吹田線
南阪奈道路(太子～葛城)

工種名称: 管理用平面図

KP.13.391～KP.14.091
STA.134+00～STA.141+00

縮尺 1/2500

6/9

西日本高速道路（株） 関西支社

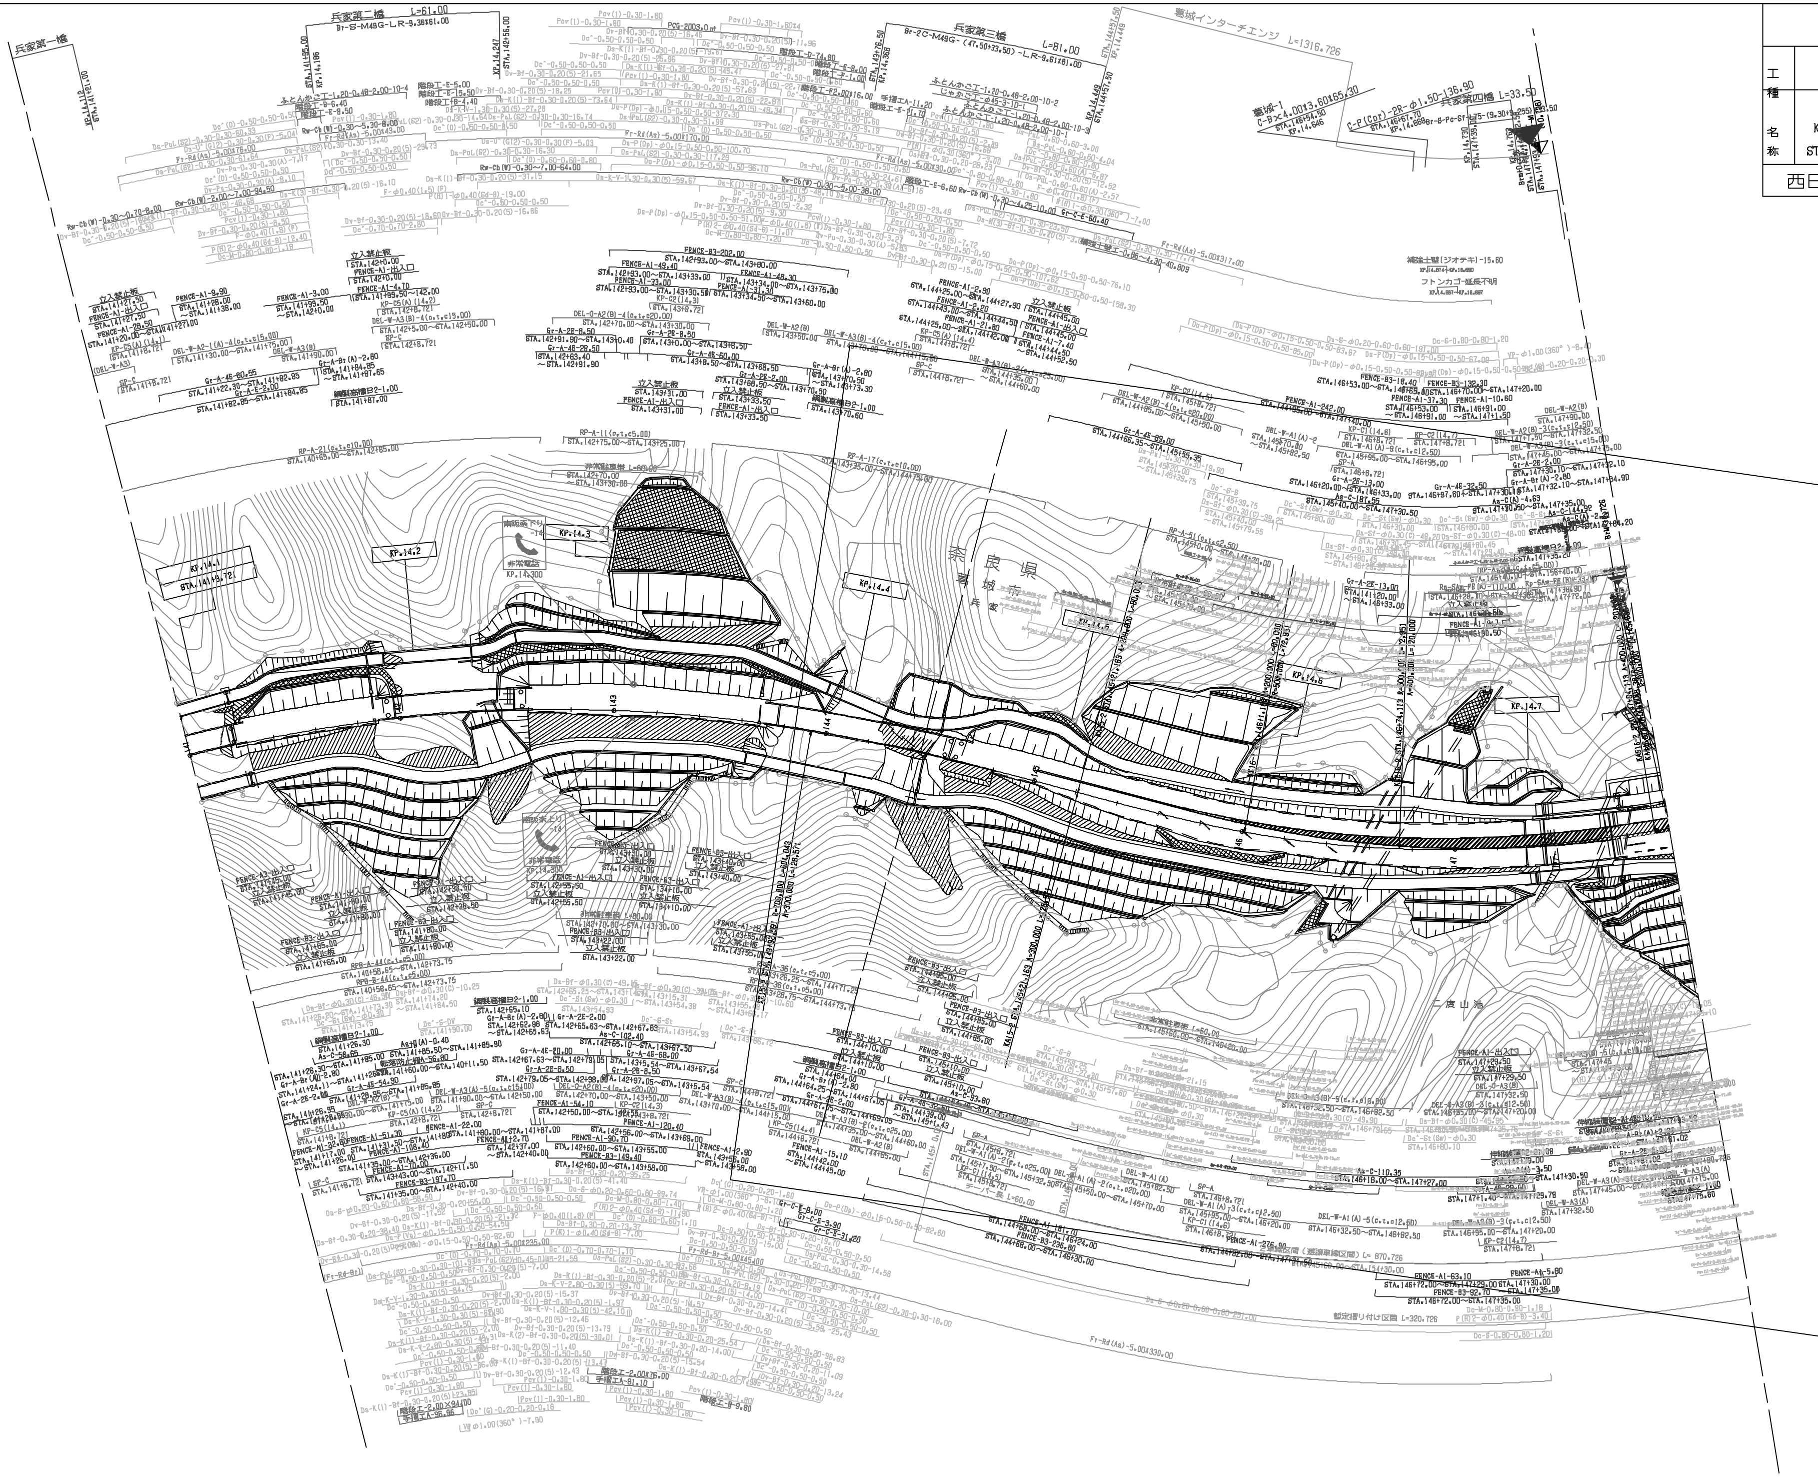

近畿自動車道天理吹田線 南阪奈道路(太子～葛城)			――
工種	管理用平面図		――
名称	葛城IC KP.14.091～KP.14.792 STA.141+00～STA.148+00	縮尺 1/2500	7/9
西日本高速道路(株) 関西支社			

調整年月	摘要
第1回 2005年 9月	

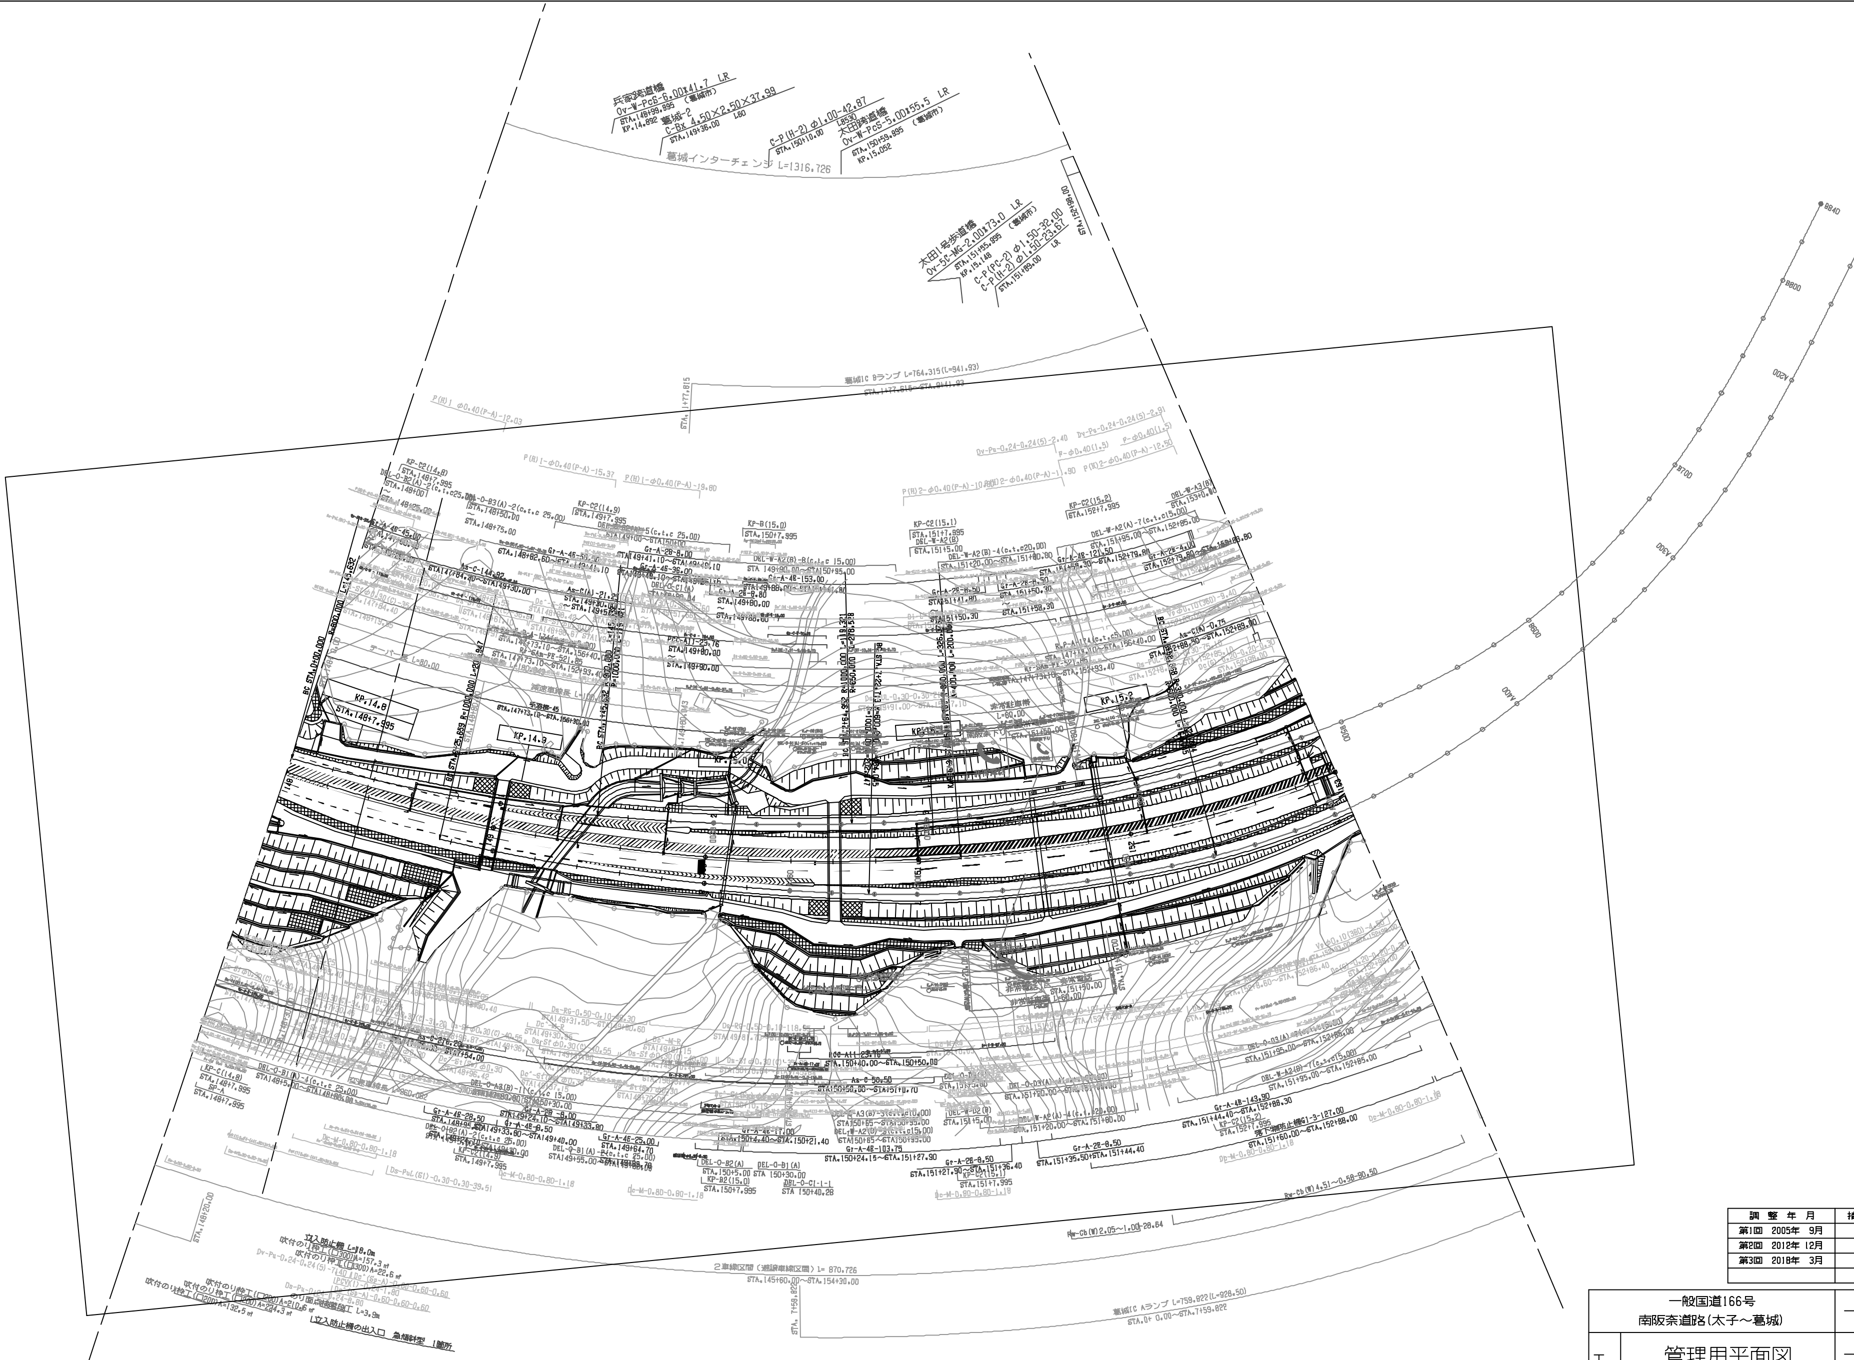

調整年月		摘要
第1回	2005年 9月	
第2回	2012年 12月	
第3回	2018年 3月	

一般国道166号
南阪奈道路(太子～葛城)

管理用平面図

工種名称	葛城IC KP.14.792～KP.15.292 STA.148+00～STA.153+00	縮尺 1/2500	8/9

西日本高速道路（株）関西支社

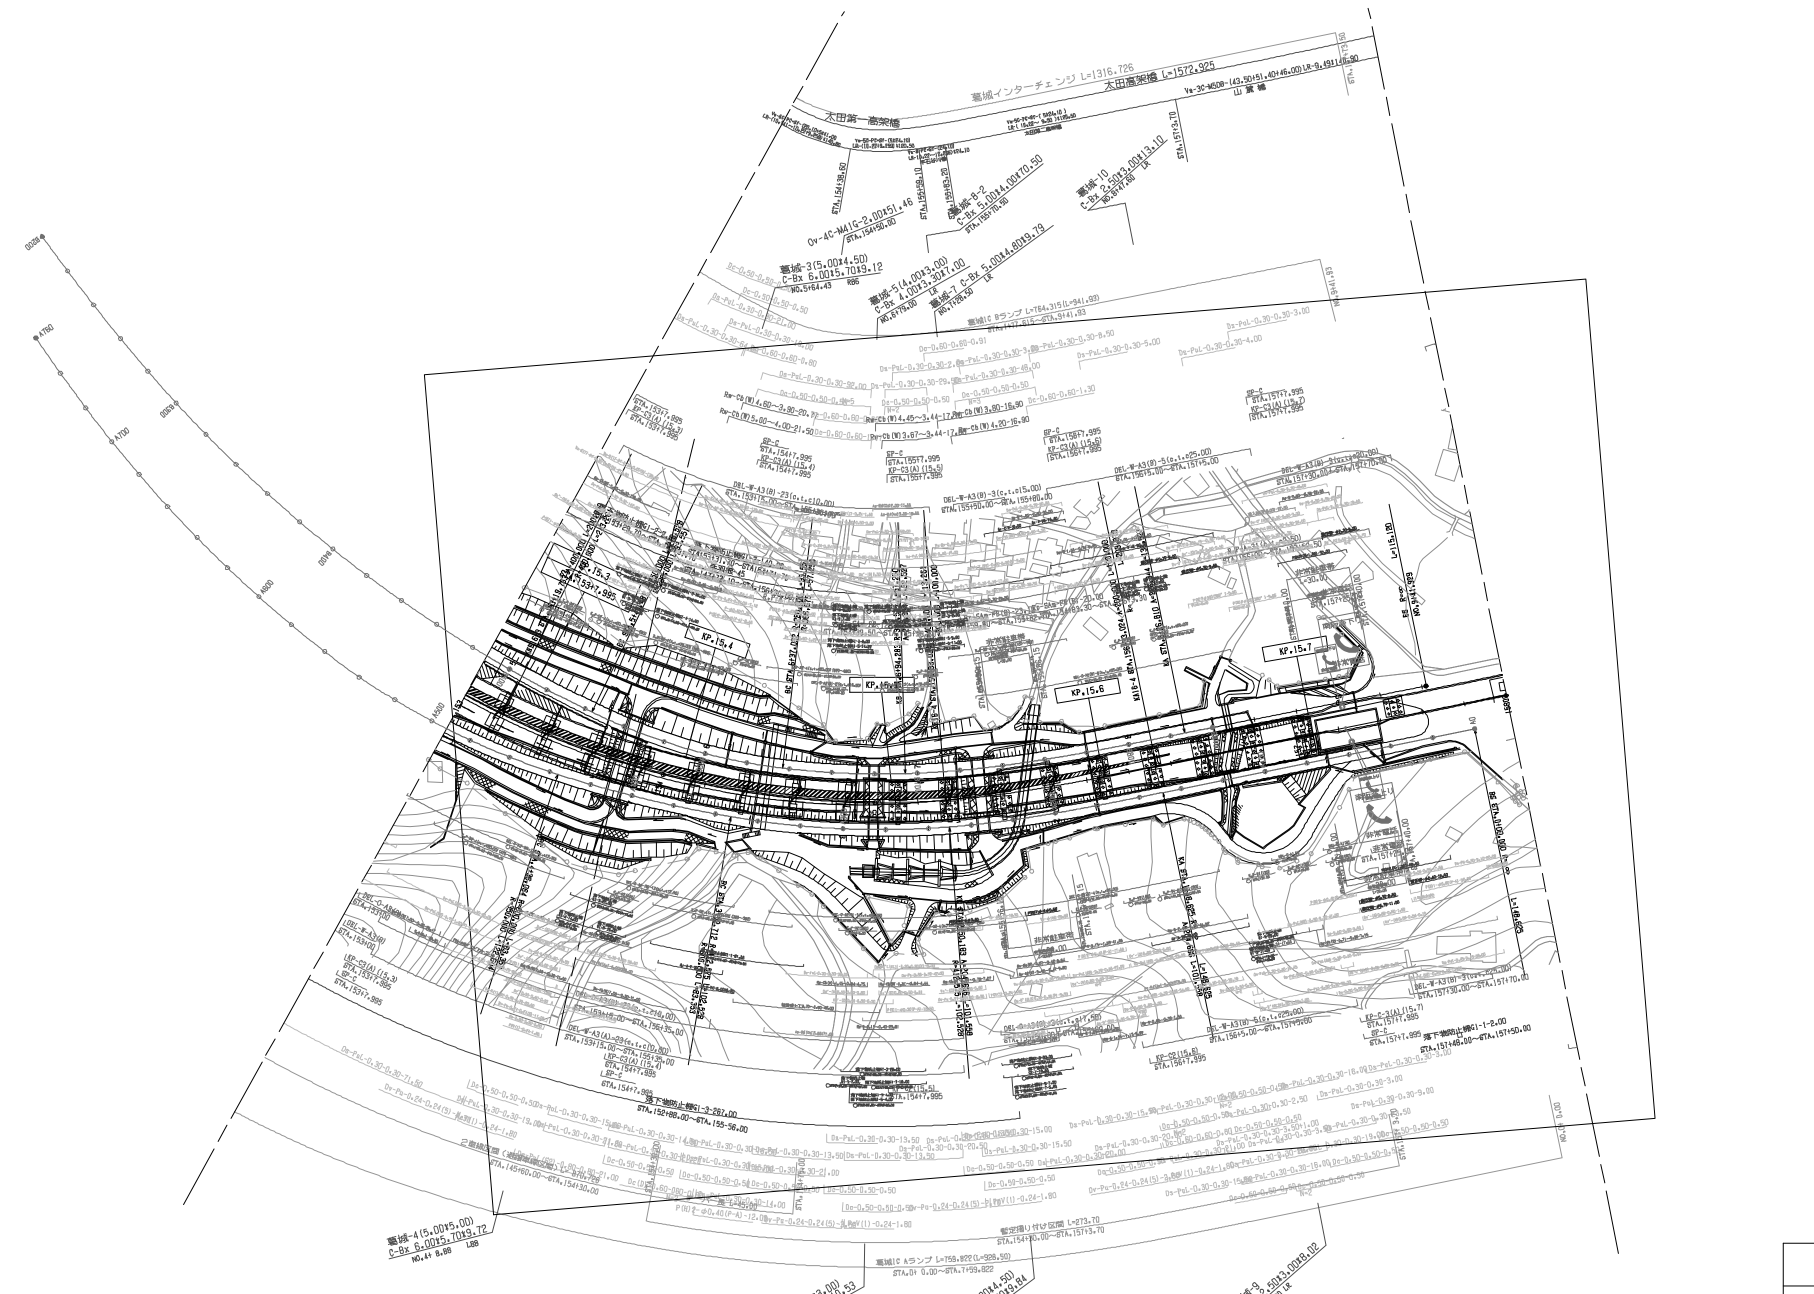

調 整 年 月	摘 要
第1回 2005年 9月	

一般国道166号 南阪奈道路(太子～葛城)			──
工種	管理用平面図		──
名称	葛城IC KP.15.292～KP.15.792 STA.153+00～STA.158+00	縮尺 1/2500	9/9

西日本高速道路(株) 関西支社